

SPECYFIKACJA ISTOTNYCH WARUNKÓW ZAMÓWIENIA

1. Zamawiający:

Gmina Mikołów

ul. Rynek 16, 43-190 Mikołów

telefon: 032/3248500, fax: 032/3248400, strona internetowa: www.mikolow.um.gov.pl

2. Tryb udzielenia zamówienia:

Przetarg nieograniczony

3. Przedmiot zamówienia:

Kod CPV: 74232000-4 Usługi inżynierskie w zakresie projektowania.

Wykonanie dokumentacji projektowej budowy kolektora tłoczego z sołectwa Borowa Wieś do oczyszczalni ścieków „Halemba Centrum” w Rudzie Śląskiej, poprzedzonej analizą techniczną, ekonomiczną lokalizacji przepompowni ścieków, na podstawie wykonanych odcinków kanalizacji oraz posiadanej dokumentacji i warunków podłączenia, wraz z uzyskaniem decyzji administracyjnych niezbędnych do realizacji łącznie z pozwoleniem na budowę, w zakresie obejmującym:

dokumentację projektową, o której mowa w Rozporządzeniu Ministra Infrastruktury z 2.09.2004r w sprawie szczegółowego zakresu i formy dokumentacji projektowej, specyfikacji technicznych wykonania i odbioru robót budowlanych oraz programu funkcjonalno-użytkowego (Dz.U. nr 202, poz. 2072 z późn. zm.), w tym:

- 1.1. Aktualizację podkładów mapowych uwzględniających S+W+U+E dla zakresu objętego projektem.
- 1.2. Analizę techniczną i ekonomiczną lokalizacji przepompowni wraz z przewodem tłocznym dla transportu ścieków z sołectwa Borowa Wieś i Paniowy do oczyszczalni „Halemba Centrum”, na podstawie wykonanych odcinków kanalizacji oraz posiadanej dokumentacji i warunków podłączenia wydanych przez RPWiK Sp.z o.o. w Rudzie Śląskiej, przy ul. Pokoju 13. – (opracowanie wykonać 3 egz.)
- 1.3. Badania geotechniczne podłoża gruntowego pod projektowaną kanalizację – 2 egz.,
- 1.4. Projekt budowlany i wykonawczy na budowę kolektora tłoczego wraz z przepompownią ścieków z sołectwa Borowa Wieś do oczyszczalni ścieków „Halemba Centrum” w Rudzie Śląskiej oraz uzyskania pozwolenia na budowę. Miejscem przejścia ścieków na oczyszczalni „Halemba Centrum” będzie komora rozprężna (zaznaczona na załączniku mapowym) – (opracowanie wykonać 6 egz. plus w wersji elektronicznej na nośniku magnetycznym w programie graficznym PDF)
- 1.5 Dostosowanie posiadanej, niżej wymienionej, dokumentacji do planowanego transportu ścieków do oczyszczalni „Halemba Centrum” w Rudzie Śląskiej w wraz z uzyskaniem pozwolenia na budowę, n/w : (opracowanie wykonać w 6 egz. plus w wersji elektronicznej na nośniku magnetycznym w programie graficznym PDF):
 - Projektu budowlano – wykonawczego sieci kanalizacji sanitarnej wraz z przyłączami do budynków oraz kanalizacji deszczowej w sołectwie Borowa Wieś, opracowanego w 2002 r.,
 - Projektu budowlano – wykonawczego zewnętrznej kanalizacji sanitarnej i deszczowej wraz z przyłączami do budynków w sołectwie Borowa Wieś i

- Paniowy, opracowanego w roku 2004,
- 1.6. Opracowane nowe projekty winny zawierać komplet uzgodnień min. uzyskanie decyzji Lokalizacji Inwestycji Celu Publicznego dla projektowanego przewodu tłoczego (na terenie miasta Ruda Śląska), uzgodnienia branżowe, uzgodnienie z RPWiK Rudy Śląskiej, KWK „Bielszowice”, uzgodnienia na wejście w teren od właścicieli gruntów dla wykonania przedmiotowej kanalizacji, opracowanie raportu oddziaływania na środowisko i uzyskanie decyzji o środowiskowych uwarunkowaniach oraz pozwolenia na budowę. Należy uwzględnić w projekcie etapowanie z możliwością odrębnej realizacji.
 - 1.7. specyfikację techniczną wykonania i odbioru robót; dla całej dokumentacji projektowej, - (opracowanie wykonać 6 egz. plus w wersji elektronicznej na nośniku magnetycznym)
 - 1.8. projekt organizacji ruchu na czas prowadzenia robót – w 6 egz. + w wersji elektronicznej na nośniku magnetycznym w programie graficznym PDF).
 - 1.9. wykonanie kosztorysów inwestorskich, (zgodnie z Rozporządzeniem Ministra Infrastruktury z dnia 18.05.2004r -Dz.U. nr 130 poz.1389 i z dnia 2.09.2004r- (DZ.U. nr 202 poz. 2072 ze zm.) i przedmiarów robót uwzględniające etapowanie robót oraz kosztorysów i przedmiarów różnicowych z tyt. zabezpieczeń na szkody górnicze (a także przekazanie na nośniku magnetycznym sporządzonym w programie kosztorysowym umożliwiającym otwarcie i obróbkę w programie NORMA–PRO, (opracowanie w 2 egz.)

4. Oferty częściowe i podwykonawcy:

Nie dopuszcza się częściowego składania ofert.
Nie dopuszcza się zatrudnienia podwykonawców.

5. Przewidywane zamówienia uzupełniające i okoliczności, po których zaistnieniu będą udzielane:

Nie dopuszcza się

6. Oferty wariantowe:

Nie dopuszcza się ofert wariantowych.

7. Termin wykonania zamówienia:

całość zamówienia do 30.08.2007r, w tym wykonanie analizy technicznej i ekonomicznej (pkt 3 ppkt 1.2 siwz) do 30.10.2006r

8. Warunki udziału w postępowaniu i opis sposobu oceny spełniania tych warunków:

- 8.1 posiadanie aktualnego odpisu z właściwego rejestru albo aktualnego zaświadczenia o wpisie do ewidencji działalności gospodarczej wystawionego nie wcześniej niż 6 miesięcy przed upływem terminu składania ofert;
- 8.2 przedstawienie aktualnego zaświadczenia z Urzędu Skarbowego oraz ZUS potwierdzających odpowiednio, że wykonawca nie zalega z opłacaniem podatków, opłat oraz składek na ubezpieczenie zdrowotne lub społeczne, lub zaświadczenia, że uzyskał przewidziane prawem zwolnienie, odroczenie lub rozłożenie na raty zaległych płatności, wystawione nie wcześniej niż 3 miesiące przed upływem terminu składania ofert;
- 8.3 dysponowanie minimum 1 osobą posiadającą uprawnienia budowlane do projektowania w specjalności instalacyjno-inżynieryjnej wraz z aktualną na dzień otwarcia ofert przynależnością do właściwej Izby Samorządu Zawodowego;

- 8.4 zrealizowanie w ciągu ostatnich 3 lat minimum 1 projektu budowlanego, podobnego do przedmiotu zamówienia, o wartości min. 80 000 zł
- 8.5 posiadanie niezbędnej wiedzy i doświadczenia oraz potencjału technicznego, a także dysponowanie osobami zdolnymi do wykonywania zamówienia;
- 8.6 znajdowanie się w sytuacji finansowej i ekonomicznej, zapewniającej wykonanie zamówienia;
- 8.7 spełnianie wymagań, o których mowa w art. 22 i nie podleganie wykluczeniu z postępowania w oparciu o art. 24 ustawy „Prawo Zamówień Publicznych”;

Zamawiający ocenia spełnienie warunków udziału w postępowaniu w oparciu o ofertę wykonawcy, która musi zawierać wszystkie oświadczenia i dokumenty potwierdzające spełnianie warunków udziału w postępowaniu.

9. Wykaz oświadczeń i dokumentów potwierdzających spełnienie warunków udziału w postępowaniu:

- 9.1. wypełniony formularz oferty – zał. nr 1
- 9.2. oświadczenie o spełnianiu warunków udziału w postępowaniu – zał. 2
- 9.3. Dokumenty potwierdzające treść złożonych oświadczeń:
 - a) aktualny odpis z właściwego rejestru albo aktualne zaświadczenie o wpisie do ewidencji działalności gospodarczej, **wystawione nie wcześniej niż 6 miesięcy przed upływem terminu składania ofert.**
 - b) zaświadczenia z właściwego Urzędu Skarbowego oraz właściwego oddziału Zakładu Ubezpieczeń Społecznych potwierdzających odpowiednio, że wykonawca nie zalega z opłacaniem podatków, opłat oraz składek na ubezpieczenie zdrowotne lub społeczne, lub zaświadczenia, że uzyskał zgodę na zwolnienie, odroczenie lub rozłożenie na raty zaległych płatności, lub wstrzymano w całości wykonanie decyzji organu podatkowego, **wystawione nie wcześniej niż 3 miesiące przed upływem terminu składania ofert.**
 - c) odpisy uprawnień budowlanych, zgodnie z zapisem pkt 8.3 siwz, wraz z aktualnym zaświadczeniem z Izby Samorządu Zawodowego,
 - d) wykaz minimum 1, zrealizowanego w ciągu ostatnich 3 lat, projektu budowlanego, podobnego do przedmiotu zamówienia, o wartości minimum 80 000 zł - zał. nr 3
 - e) dokumenty potwierdzające należyte wykonanie usług, podobnych do przedmiotu zamówienia, wyszczególnionych w zał. nr 3

UWAGA:

Powyższe dokumenty należy przedstawić w formie oryginałów lub kserokopii poświadczonych za zgodność z oryginałem przez wykonawcę.

W przypadku oferty wspólnej niezbędne jest ustanowienie pełnomocnika do reprezentowania wykonawców w postępowaniu.

10. Sposób porozumiewania się zamawiającego z wykonawcami oraz przekazywania oświadczeń i dokumentów, osoby upoważnione do porozumiewania się z wykonawcami:

Wszelkie oświadczenia, wnioski, zawiadomienia i informacje przekazywane będą za pomocą faksu.

Nr faksu zamawiającego został podany w pkt.1 siwz.

Sprawy merytoryczne:

- Jerzy Adamik, Jadwiga Koźluk (tel: 032/3248574, 032/3248479 w godz. od 800 – 1500)

Sprawy formalnoprawne:

- Andrzej Muszyński, Teresa Berbecka (tel: 032/3248406 w godz. od 800 – 1500)

11. Wymagania dotyczące wadium:

Zamawiający żąda wniesienia wadium w wysokości 3000,00 złotych [słownie: trzynaście tysięcy złotych], nie później niż do dnia 29.06.2006 r. do godz 14:00, w formach o jakich mowa w art. 45 ust. 6 ustawy „Prawo zamówień publicznych”.

Wadium wnoszone w pieniądzu **należy wpłacić przelewem** na konto Urzędu Miasta:
Mikołowski Bank Spółdzielczy w Mikołowie
Nr 65 84360003 0000 0000 0071 0042

Środki będą ulokowane na rachunku nie oprocentowanym.

Za skutecznie wniesione wadium w pieniądzu uważa się wadium znajdujące się /zaksięgowane/ w dniu 29.06.2006r. do godz. 14:00 na rachunku Zamawiającego.

W przypadku uchybienia temu terminowi zamawiający uzna, że wadium nie zostało skutecznie wniesione.

Pozostałe formy wadium, tj:

- poręczenia bankowe,
- gwarancje bankowe,
- gwarancje ubezpieczeniowe,
- poręczenia udzielane przez podmioty, o których mowa w art.6^b ust. 5 pkt 2 ustawy z dnia 9 listopada 2000r. o utworzeniu Polskiej Agencji Rozwoju Przedsiębiorczości (Dz. U. Nr 109, poz. 1158 oraz z 2002r. Nr 25, poz. 253, nr 66, poz.596 i Nr 216, poz. 1824 z późn. zmianami)

należy złożyć do depozytu w kasie Urzędu Miasta, pokój nr 1, w wysokości stanowiącej równowartość kwoty 3000,00 zł, nie później niż do dnia 29.06.2006 r, do godz. 14:00.

12. Termin związania ofertą:

30 dni od terminu składania ofert.

13. Sposób przygotowania oferty:

Oferta winna składać się z dokumentów, o których mowa w pkt 9.1,9.2 siwz :

- 1.formularza oferty
2. oświadczenia o spełnianiu warunków udziału w postępowaniu i dokumentów, o których mowa w pkt 9.3 lit. „a, b, c, d, e” specyfikacji istotnych warunków zamówienia.

Oferta winna być sporządzona w języku polskim i napisana pismem czytelnym.

Zamawiający nie wyraża zgody na składanie ofert w postaci elektronicznej.

Wszystkie elementy oferty powinny być podpisane przez osobę /osoby/ uprawnioną /e/ do występowania w imieniu wykonawcy i zaciągania w jego imieniu zobowiązań.

W przypadku spółki cywilnej wszystkie dokumenty winny być podpisane przez wszystkich wspólników.

Zamawiający dopuszcza możliwość złożenia w ofercie własnych druków wykonawcy, pod warunkiem zachowania zakresu informacji wymaganych w drukach zamawiającego.

Cena ofertowa powinna być podana cyfrowo i słownie.

Każdy wykonawca może złożyć w niniejszym przetargu tylko jedną ofertę pod rygorem wykluczenia z przetargu.

Wszystkie strony oferty, powinny być spięte (zszyte) w sposób zapobiegający możliwości dekompletacji oferty.

Zaleca się sporządzenie spisu zawartości oferty i ponumerowanie stron.

Ofertę należy składać w nieprzejrzystej, zamkniętej kopercie opisanej:

„Oferta PN – 40/06 Dokumentacja projektowa kolektora”

Na kopercie można zamieścić dane adresowe wykonawcy.

14. Miejsce oraz termin składania i otwarcia ofert:

Oferty należy składać na adres Urzędu Miasta Mikołów, Rynek 16 , pokój nr 1, nie później niż do dnia 29.06.2006r. do godz. 14:00, w przypadku przesyłek pocztowych należy je nadać z odpowiednim wyprzedzeniem – liczy się data i godz. doręczenia przesyłki Zamawiającemu.

Oferty złożone po terminie będą zwrócone wykonawcy bez rozpatrzenia.

Otwarcie ofert nastąpi w dniu 29.06.2006 r. o godz. 14:15 w Urzędzie Miasta Mikołów ul. Rynek 16, pok. 34.

15. Opis sposobu obliczenia ceny:

Wykonawca powinien podać cenę ryczałtową za wykonanie całego zamówienia .

Danymi wyjściowymi do wyceny oferty są:

- 1.Orientacja skali 1: 10 000 z zaznaczoną oczyszczalnią „Halemba Centrum” w Rudzie Śląskiej – do wstępnego rozeznania.
 - 2.Geodezyjna inwentaryzacja powykonawcza wykonanych odcinków kanalizacji
 - 3.Projekt budowlano – wykonawczy sieci kanalizacji sanitarnej wraz z przyłączami do budynków oraz kanalizacji deszczowej w sołectwie Borowa Wieś, (z roku 2002) do wglądu w pok.22 U.M.,
 - 4.Projekt budowlano – wykonawczy zewnętrznej kanalizacji sanitarnej i deszczowej wraz z przyłączami do budynków w sołectwie Borowa Wieś i Paniowy, (z roku 2004) – do wglądu w pok. 22 U.M.
 - 5.Ogólna koncepcja gospodarki ściekowej gminy i miasta Mikołów (z roku 2000), do wglądu w pok .22 U.M.
 - 6.Kompleksowy projekt odwodnienia terenu obszaru górniczego KWK „Bielszowice” w granicach miasta Mikołów w latach 1999 – 2005, (z roku 1999 r)
 - 7.Badania geotechniczne podłoża gruntowego pod kanalizację sanitarną w Borowej Wsi i Paniowach do wglądu w pok. 22 U.M.(z roku 1998) – służy do wstępnej wyceny,
 - 8.Oględziny w terenie.
- stawka podatku VAT: 22%

16. Opis kryteriów wyboru oferty oraz sposób oceny ofert:

Jako kryterium wyboru oferty przyjmuje się kryterium najkorzystniejszego bilansu ceny liczonej wg wzoru

$$\frac{CN}{CO} \times 100 = \dots\dots\dots \text{punktów}$$

* wyjaśnienia: CN - cena oferty najkorzystniejszej
CO - cena oferty badanej

17. Formalności po wyborze oferty w celu zawarcia umowy:

O wyborze oferty powiadomieni będą pisemnie niezwłocznie wszyscy wykonawcy. Jednocześnie wyniki zostaną wywieszane na tablicy ogłoszeń i na stronie internetowej Urzędu Miasta Mikołowa.

Po upływie 7 dni od zawiadomienia o wyborze oferty, lub po ostatecznym rozstrzygnięciu protestu, wybrany do realizacji zadania wykonawca zostanie zaproszony przez zamawiającego w celu podpisania umowy na warunkach podanych w załączonym projekcie umowy, stanowiącym załącznik do niniejszej specyfikacji.

18. Zabezpieczenie należytego wykonania umowy:

Zamawiający nie żąda wniesienia zabezpieczenia należytego wykonania

19. Wzór umowy

Wzór umowy stanowi zał. do niniejszej specyfikacji

20. Pouczenie o środkach ochrony prawnej przysługujących wykonawcy w toku postępowania o udzielenie zamówienia:

Wykonawcy przysługują środki ochrony prawnej wymienione w Dziale VI, Rozdziałach 1, 2, 3, 4 ustawy „Prawo zamówień publicznych”.

21. Postanowienia końcowe.

W sprawach nieuregulowanych w niniejszej specyfikacji mają zastosowanie przepisy ustawy „Prawo zamówień publicznych” i Kodeksu Cywilnego.

FORMULARZ OFERTY

Data.....

Wykonawca.....

faX.....telefon.....

Nawiązując do ogłoszenia o przetargu nieograniczonym na wykonanie zamówienia:

Kod CPV: 74232000-4 Usługi inżynierskie w zakresie projektowania.

Wykonanie dokumentacji projektowej budowy kolektora tłoczego z sołectwa Borowa Wieś do oczyszczalni ścieków „Halemba Centrum” w Rudzie Śląskiej, poprzedzonej analizą techniczną, ekonomiczną lokalizacji przepompowni ścieków, na podstawie wykonanych odcinków kanalizacji oraz posiadanej dokumentacji i warunków podłączenia, wraz z uzyskaniem decyzji administracyjnych niezbędnych do realizacji łącznie z pozwoleniem na budowę,

Oferujemy wykonanie zamówienia za kwotę ryczałtową:

brutto:.....**słownie:****w tym należny podatek VAT (22%)**.....zł

Powyższa cena brutto jest sumą kosztów n/w opracowań:

1. aktualizacja podkładów mapowych zł brutto
2. analiza techniczna i ekonomiczna zł brutto
3. pozostałe opracowania wymienione w pkt 1.3 do 1.9 siwzzł brutto

Oświadczamy, że zapoznaliśmy się ze specyfikacją istotnych warunków zamówienia i nie wnosimy do niej zastrzeżeń oraz, że zdobyliśmy konieczne informacje do przygotowania oferty a także podpiszemy umowę zgodnie z projektem stanowiącym załącznik do niniejszej specyfikacji.

Oświadczamy, że uważamy się za związanych niniejszą ofertą na czas wskazany w specyfikacji istotnych warunków zamówienia tj. 30 dni.

pieczętka i podpis wykonawcy

OŚWIADCZENIE

Dot. postępowania o udzielenie zamówienia publicznego:

Kod CPV: 74232000-4 Usługi inżynierskie w zakresie projektowania.

Wykonanie dokumentacji projektowej budowy kolektora tłoczego z sołectwa Borowa Wieś do oczyszczalni ścieków „Halemba Centrum” w Rudzie Śląskiej, poprzedzonej analizą techniczną, ekonomiczną lokalizacji przepompowni ścieków, na podstawie wykonanych odcinków kanalizacji oraz posiadanej dokumentacji i warunków podłączenia, wraz z uzyskaniem decyzji administracyjnych niezbędnych do realizacji łącznie z pozwoleniem na budowę,

Oświadczam że:

1. dysponuję min 1 osobą posiadającą uprawnienia budowlane do projektowania w specjalności instalacyjno-inżynierskiej wraz z aktualnym zaświadczeniem o przynależności do właściwej Izby Samorządu Zawodowego,
2. wykonałem minimum 1 dokumentację projektową , podobną do przedmiotu zamówienia, o wartości min. 80 000 zł, w ciągu ostatnich 3 lat.
3. posiadam niezbędną wiedzę i doświadczenie oraz potencjał techniczny, a także dysponuję osobami zdolnymi do wykonywania zamówienia;
4. znajduję się w sytuacji finansowej i ekonomicznej, zapewniającej wykonanie zamówienia;
5. spełniam warunki udziału w postępowaniu, o których mowa w art. 22 i nie podlegają wykluczeniu z postępowania w oparciu o art. 24 Ustawy „Prawo zamówień publicznych”

Podpis i pieczęć wykonawcy

WYKAZ MIN. 1 ZREALIZOWANEGO PROJEKTU BUDOWLANEGO
W OSTATNICH 3 LATACH ODPOWIADAJĄCEGO SWYM
RODZAJEM I WARTOŚCIĄ PRZEDMIOTOWI ZAMÓWIENIA
(wartość min. 80 000 zł)

Lp	Inwestor - Zamawiający nazwa i adres	Przedsięwzięci e nazwa i lokalizacja	Wartość zł	Numer dokumentu potwierdzająceg o należyte wykonanie robót

.....
pieczętka i podpis wykonawcy

UMOWA

Zawarta w dniu2006 r. w Mikołowie, pomiędzy :

Gminą Mikołów z siedzibą w Mikołowie przy ul. Rynek 16, reprezentowaną przez Zastępcę Burmistrza Miasta - mgr inż. Adama Putkowskiego zwaną dalej Zamawiającym

a

.....z siedzibą..... przy.....

zwanym dalej Wykonawcą

§ 1

1. Zamawiający zleca, a Wykonawca przyjmuje do wykonania w oparciu o przeprowadzone postępowanie w trybie przetargu nieograniczonego:

Kod CPV: 74232000-4 Usługi inżynierskie w zakresie projektowania.

Wykonanie dokumentacji projektowej budowy kolektora tłoczego z sołectwa Borowa Wieś do oczyszczalni ścieków „Halemba Centrum” w Rudzie Śląskiej, poprzedzonej analizą techniczną, ekonomiczną lokalizacji przepompowni ścieków, na podstawie wykonanych odcinków kanalizacji oraz posiadanej dokumentacji i warunków podłączenia, wraz z uzyskaniem decyzji administracyjnych niezbędnych do realizacji łącznie z pozwoleniem na budowę.

§ 2

1. Wykonawca zobowiązuje się wykonać dokumentację projektową w terminie do 30.08.2007 r. od daty podpisania umowy, analizę techniczną i ekonomiczną (pkt3 ppkt 1.2 siwz) do 30.10.2006r.

2. Opracowanie lub jego części, stanowiące umówiony przedmiot odbioru powinny być zaopatrzone w wykaz poszczególnych opracowań oraz pisemne oświadczenie Wykonawcy, iż zostały wykonane zgodnie z umową, obowiązującymi przepisami techniczno-budowlanymi i normami oraz, że zostały wykonane w stanie kompletnym z punktu widzenia celu, któremu mają służyć.

4. O ile wykonawca uzna, że organ administracji publicznej poprzez zwłokę w działaniu lub inną czynność wyrządził mu szkodę w ramach realizacji niniejszej umowy, będzie dochodził jej naprawienia bez udziału Zamawiającego.

§ 3

Wykonawca przenosi na zamawiającego autorskie prawa majątkowe we wszystkich polach eksploatacji .

§ 4

1. Wykonawca zobowiązuje się udzielić ustnych i pisemnych informacji o zawansowaniu prac projektowych na każdorazowe żądanie Zamawiającego.

2. Prawa i obowiązki autora projektu w trakcie realizacji budowy reguluje ustawa „Prawo budowlane”.

§ 5

Wykonawca nie może powierzyć wykonanie części prac podwykonawcy.

§ 6

1. W oparciu o przeprowadzone postępowanie strony ustaliły kwotę ryczałtową wynagrodzenia w wysokości:

brutto : zł

słownie:.....zł
w tym należny podatek VAT (22%) :.....

2. Wynagrodzenie ryczałtowe będzie niezmiennie do końca trwania umowy.

3. Kwota określona w ust.1 zawiera koszt wszelkich materiałów i dokumentów niezbędnych do zrealizowania zamówienia oraz koszt uzyskania niezbędnych uzgodnień i pozwoleń.

§ 7

1. Zapłata wynagrodzenia za wykonanie przedmiotu zamówienia nastąpi po jego zakończeniu, uzgodnieniu i odbiorze przez Zamawiającego.

Dopuszcza się finansowanie robót etapami:

I etap do 30% wartości umowy po wykonaniu aktualizacji podkładów mapowych oraz analizy technicznej i ekonomicznej.

II etap po uzyskaniu pozwolenia na budowę.

2. Spełnienie powyższych warunków upoważnia Wykonawcę do wystawienia faktury.

3. Wykonawca nie może bez pisemnej zgody Zamawiającego dokonać przelewu wierzytelności na rzecz osoby trzeciej.

4. Wykonawca ma obowiązek usunięcia na własny koszt wszelkich wad i usterek w opracowanej przez siebie dokumentacji projektowej w terminie wskazanym przez Zamawiającego.

5. Zamawiający zobowiązuje się uregulować fakturę Wykonawcy w terminie 14 dni od daty jej otrzymania, po pozytywnym odbiorze opracowania.

6. Powielanie, reprodukcja przedmiotu zamówienia przez Zamawiającego dla celów realizacji inwestycji nie wymaga odrębnej zgody Wykonawcy

§ 8

1. Zamawiający oświadcza, że posiada środki finansowe na realizację przedmiotu umowy

2. Należność za wykonanie przedmiotu zamówienia będzie płatna z konta Zamawiającego na konto Wykonawcy wskazane w fakturze.

§ 9

1. Do kierowania i koordynowania pracami projektowymi z ramienia Wykonawcy wyznacza się Projektanta

2. Jako koordynatora Zamawiającego w zakresie wykonywania obowiązków umownych wyznacza się Jerzego Adamika.

§ 10

Wykonawca udziela Zamawiającemu 5 lat gwarancji i rękojmi na wykonane prace projektowe, licząc od daty odbioru.

§ 11

1. Wykonawca jest zobowiązany do zapłaty Zamawiającemu kar umownych:

- za zwłokę w wykonaniu przedmiotu zamówienia - w wysokości 0,3 % wynagrodzenia netto określonego w § 6 za każdy dzień zwłoki, licząc od terminu ustalonego w §2 umowy.
- za zwłokę w usunięciu wad projektowych w wysokości 0,3% wynagrodzenia netto określonego w § 6 za każdy dzień zwłoki, licząc od ustalonego przez strony terminu na usunięcie wad Wykonawcy
- za odstąpienie od umowy przez Wykonawcę z przyczyn, za które ponosi on odpowiedzialność – w wysokości 10% wynagrodzenia netto określonego w § 6

2. Zamawiający zobowiązany jest zapłacić Wykonawcy karę umowną za odstąpienie od umowy ze swojej winy – w wysokości 10% wynagrodzenia netto określonego w § 6 umowy.

3. Strony przewidują możliwość dochodzenia odszkodowania uzupełniającego, jeżeli kary umowne nie pokrywają poniesionej szkody.

§ 12

W sprawach nieuregulowanych niniejszą umową mają zastosowanie przepisy ustawy Prawo zamówień publicznych i Kodeksu Cywilnego.

§ 13

Sprawy sporne wynikające z treści niniejszej umowy strony poddają pod rozstrzygnięcie właściwego dla Zamawiającego sądu powszechnego.

§ 14

Umowę sporządzono w czterech jednobrzmiących egzemplarzach, z których trzy otrzymuje Zamawiający, a jeden Wykonawca.


ZAMAWIAJĄCY

WYKONAWCA

Pomiar kanalizacji

Obiekt: Mikołów ul. Malinowa - Strażacka
Seksja: 531.231.174 1:1000
KERG: 637-11/05
ZUD: 72/01 z dnia 3.01.01
zgodny - niezgodny
wykonał:

mgr inż. **U. B.**
geod. ...
Mikołów

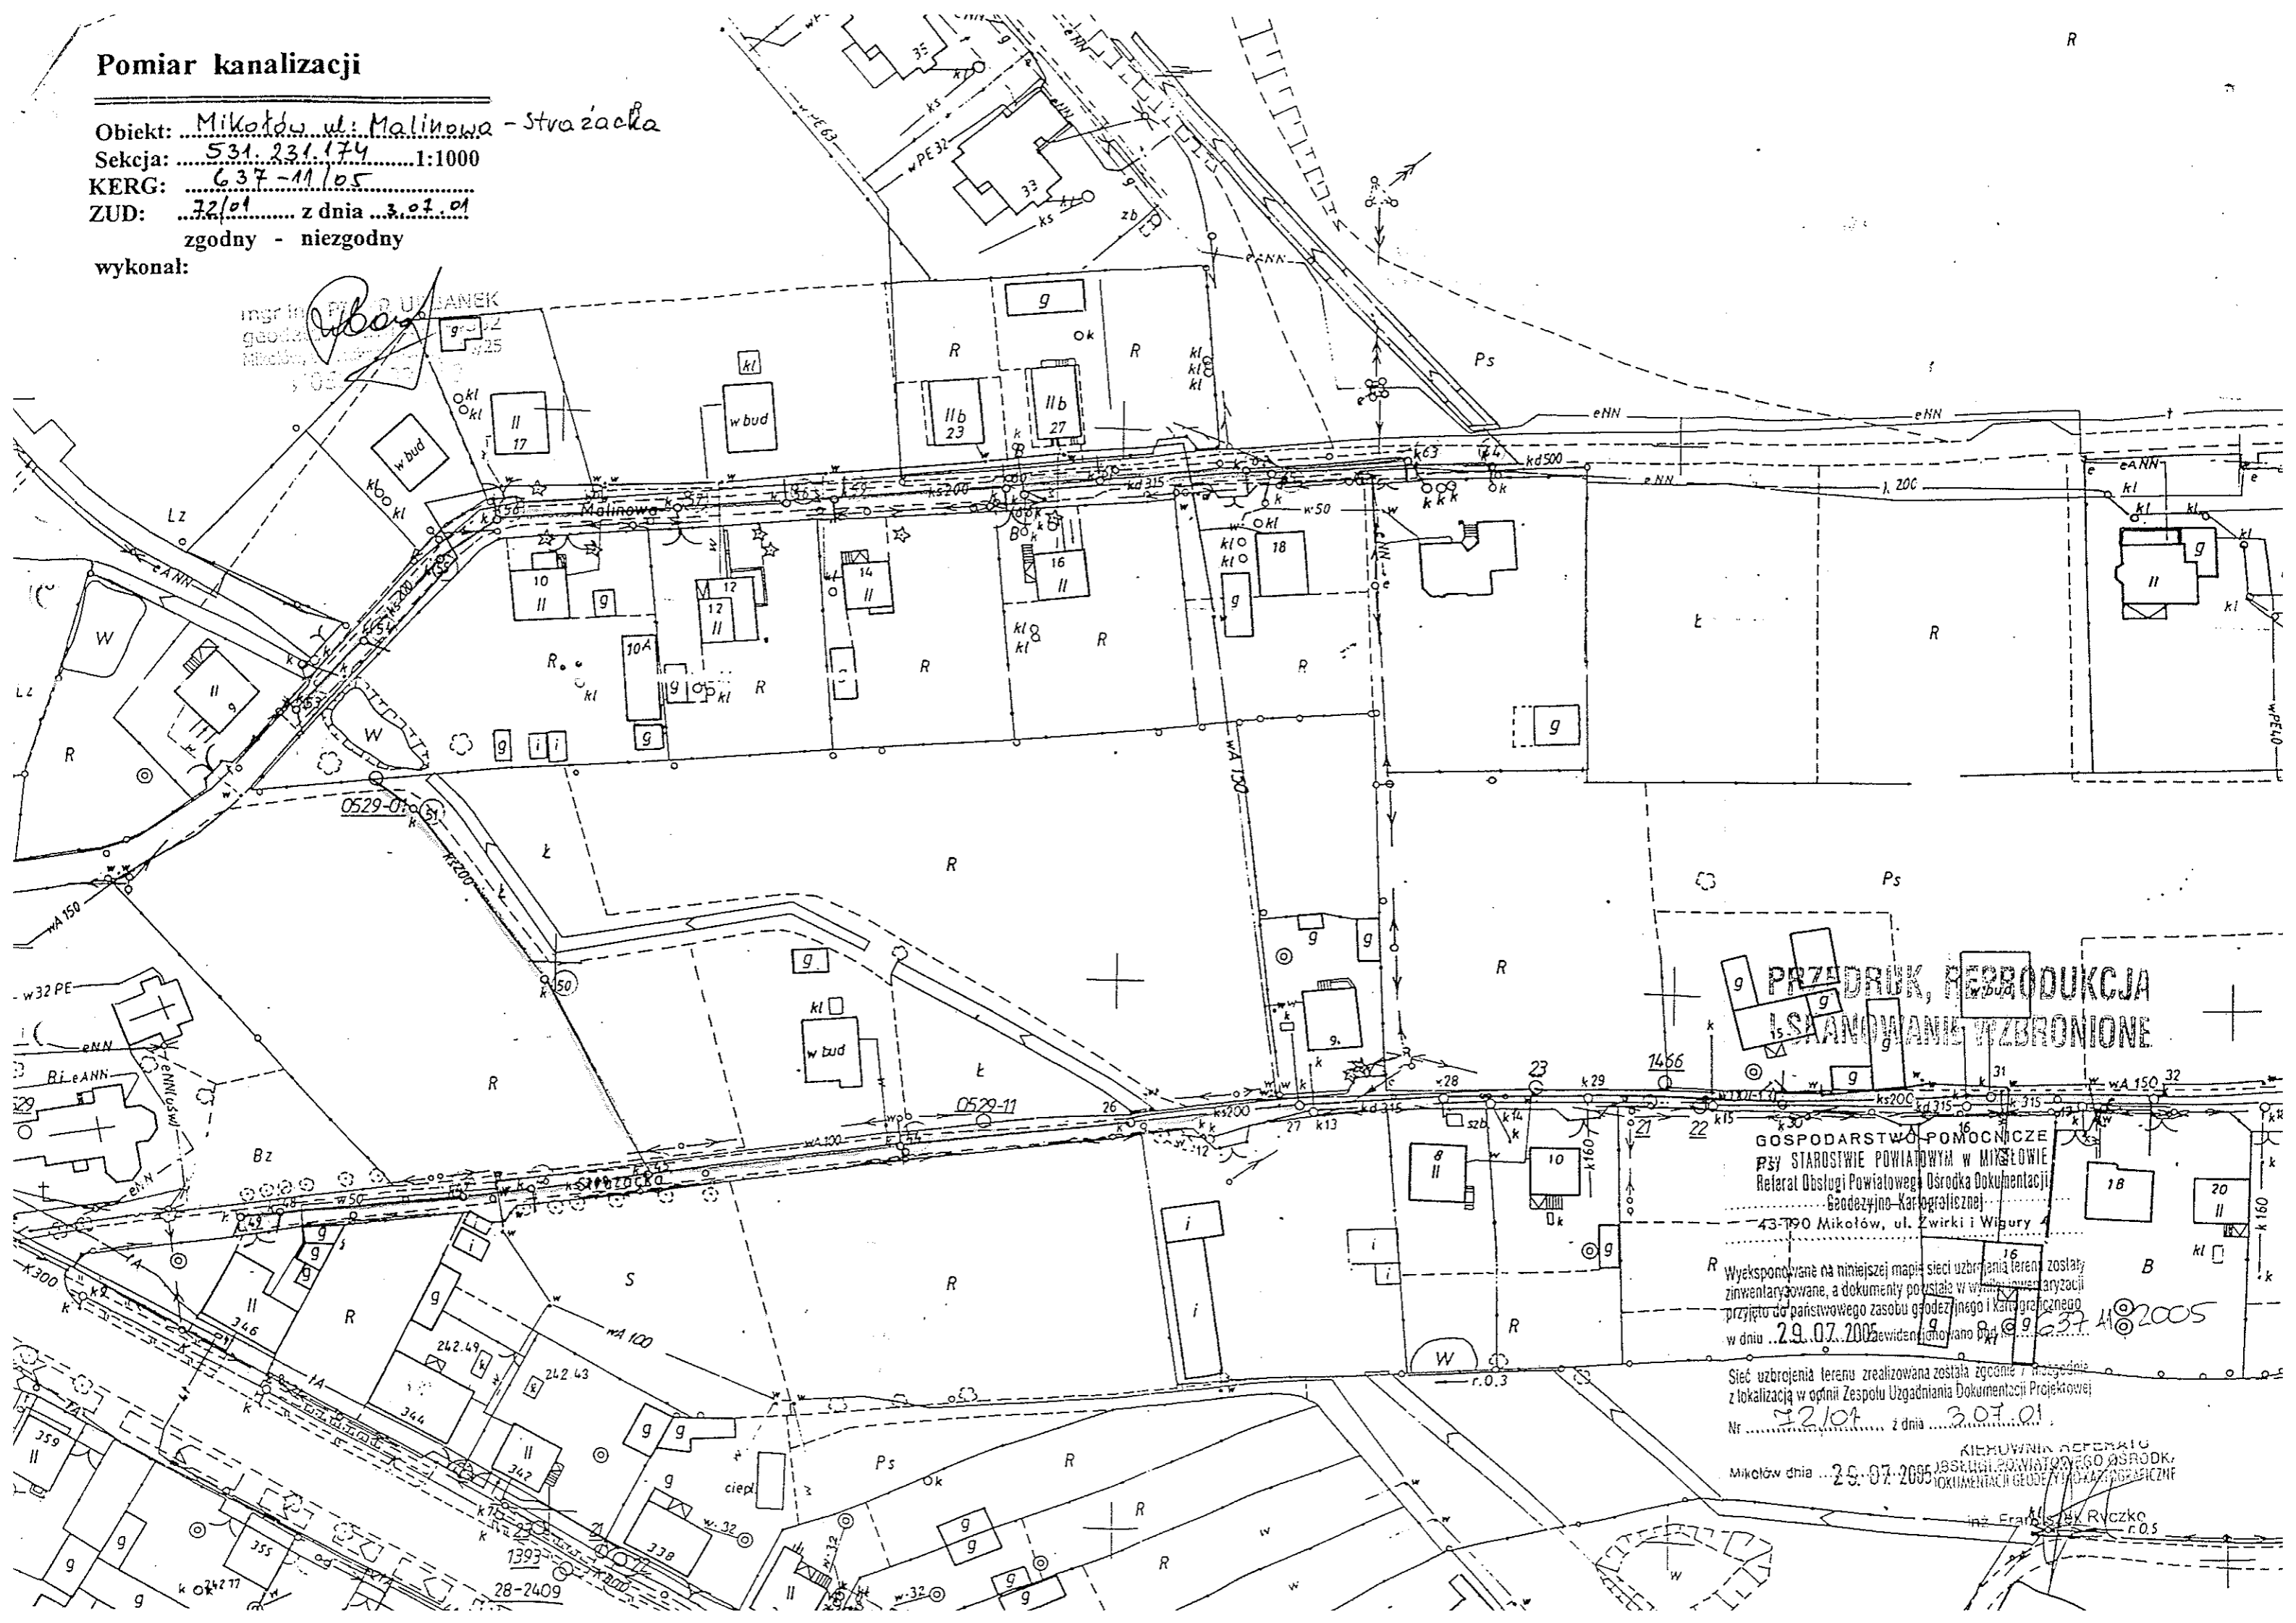

**PRZEDRUK, REPRODUKCJA
I SKANOWANIE WZBRONIONE**

GOSPODARSTWO POMOCNICZE
PSY STAROSTWIE POWIATOWYM W MIKOŁOWIE
Referat Obsługi Powiatowego Ośrodka Dokumentacji
Geodezyjno-Kartograficznej
43-190 Mikołów, ul. Zwirki i Wigury

Wyeksponowane na niniejszej mapie sieci uzbrojenia terenu zostały
zinventoryzowane, a dokumenty powstałe w wyniku inwentaryzacji
przyjęto do państwowego zasobu geodezyjnego i kartograficznego
w dniu 29.07.2005 ewidencjonowano Nr 637-11/05 2005

Sieć uzbrojenia terenu zrealizowana została zgodnie i niezależnie
z lokalizacją w opinii Zespołu Uzgadniania Dokumentacji Projektowej
Nr 72/01 z dnia 3.01.01


Mikołów dnia 29.07.2005
KIERUJĄCY REFERATU
188 ST. WŁ. POWIATOWEGO OŚRODKU
DOKUMENTACJI GEODEZYJNO-KARTOGRAFICZNEJ
inż. Franciszek Ryczko
r.05

Plan kanalizacji

Obiekt: Mikołów ul. Oświęcimska
Sekcja: 531.231.231 1:1000
KERG: 637-10/05
ZUD: z dnia
zgodny - niezgodny
wykonał:

PRZEDRUK, REPRODUKCYJA

tel. 1-280-715

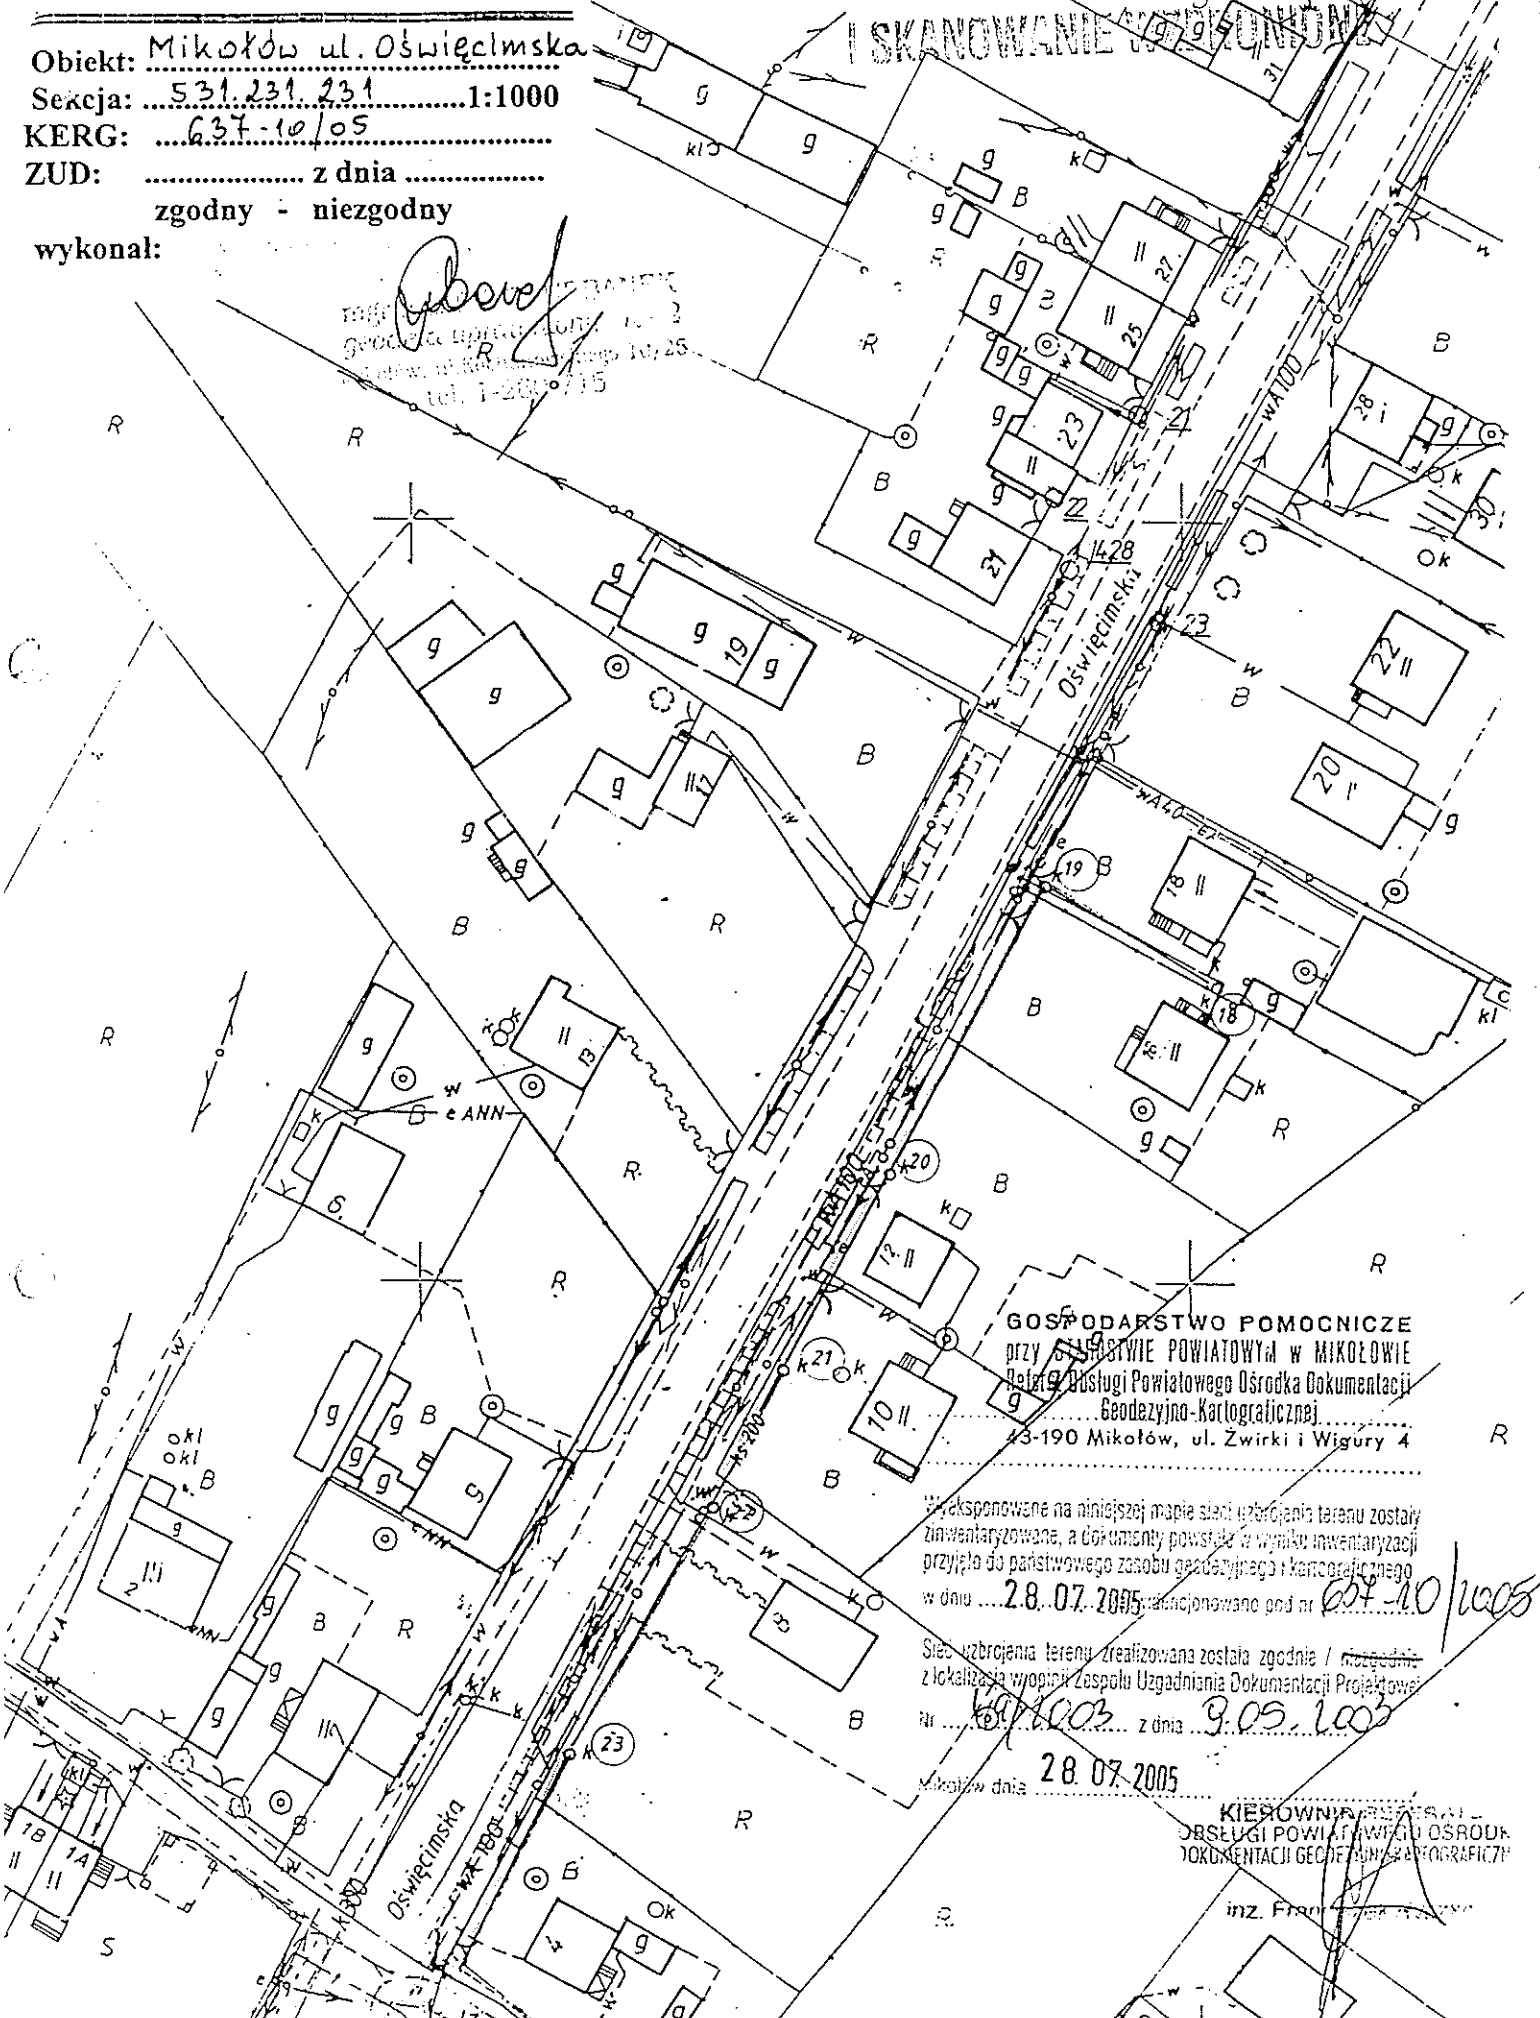


GOSPODARSTWO POMOCNICZE
Biuro Usługi Powiatowego Ośrodka Dokumentacji
Geodezyjno-Kartograficznej
43-190 Mikołów, ul. Zwirki i Wigury 4

Wyeksponowane na niniejszej mapie sieci uzbrojenia terenu zostały
zainwentaryzowane, a dokumenty powstałe w wyniku inwentaryzacji
przyjęto do państwowego zasobu geodezyjnego i kartograficznego
w dniu 28.07.2005 r. sfinansowane pod nr 637-10/05
Sieć uzbrojenia terenu zrealizowana została zgodnie / mierzalnie
z lokalizacją wyopisii Zespołu Uzgadniania Dokumentacji Projektowej
Mikołów dnia 28.07.2005


OŚRODKA USŁUGI POWIATOWEGO OŚRODKA
DOKUMENTACJI GEODEZYJNO-KARTOGRAFICZNEJ
inz. *Fr...*


A

Pomiar przykrojowy
kanalizacji
ul. Strazacka

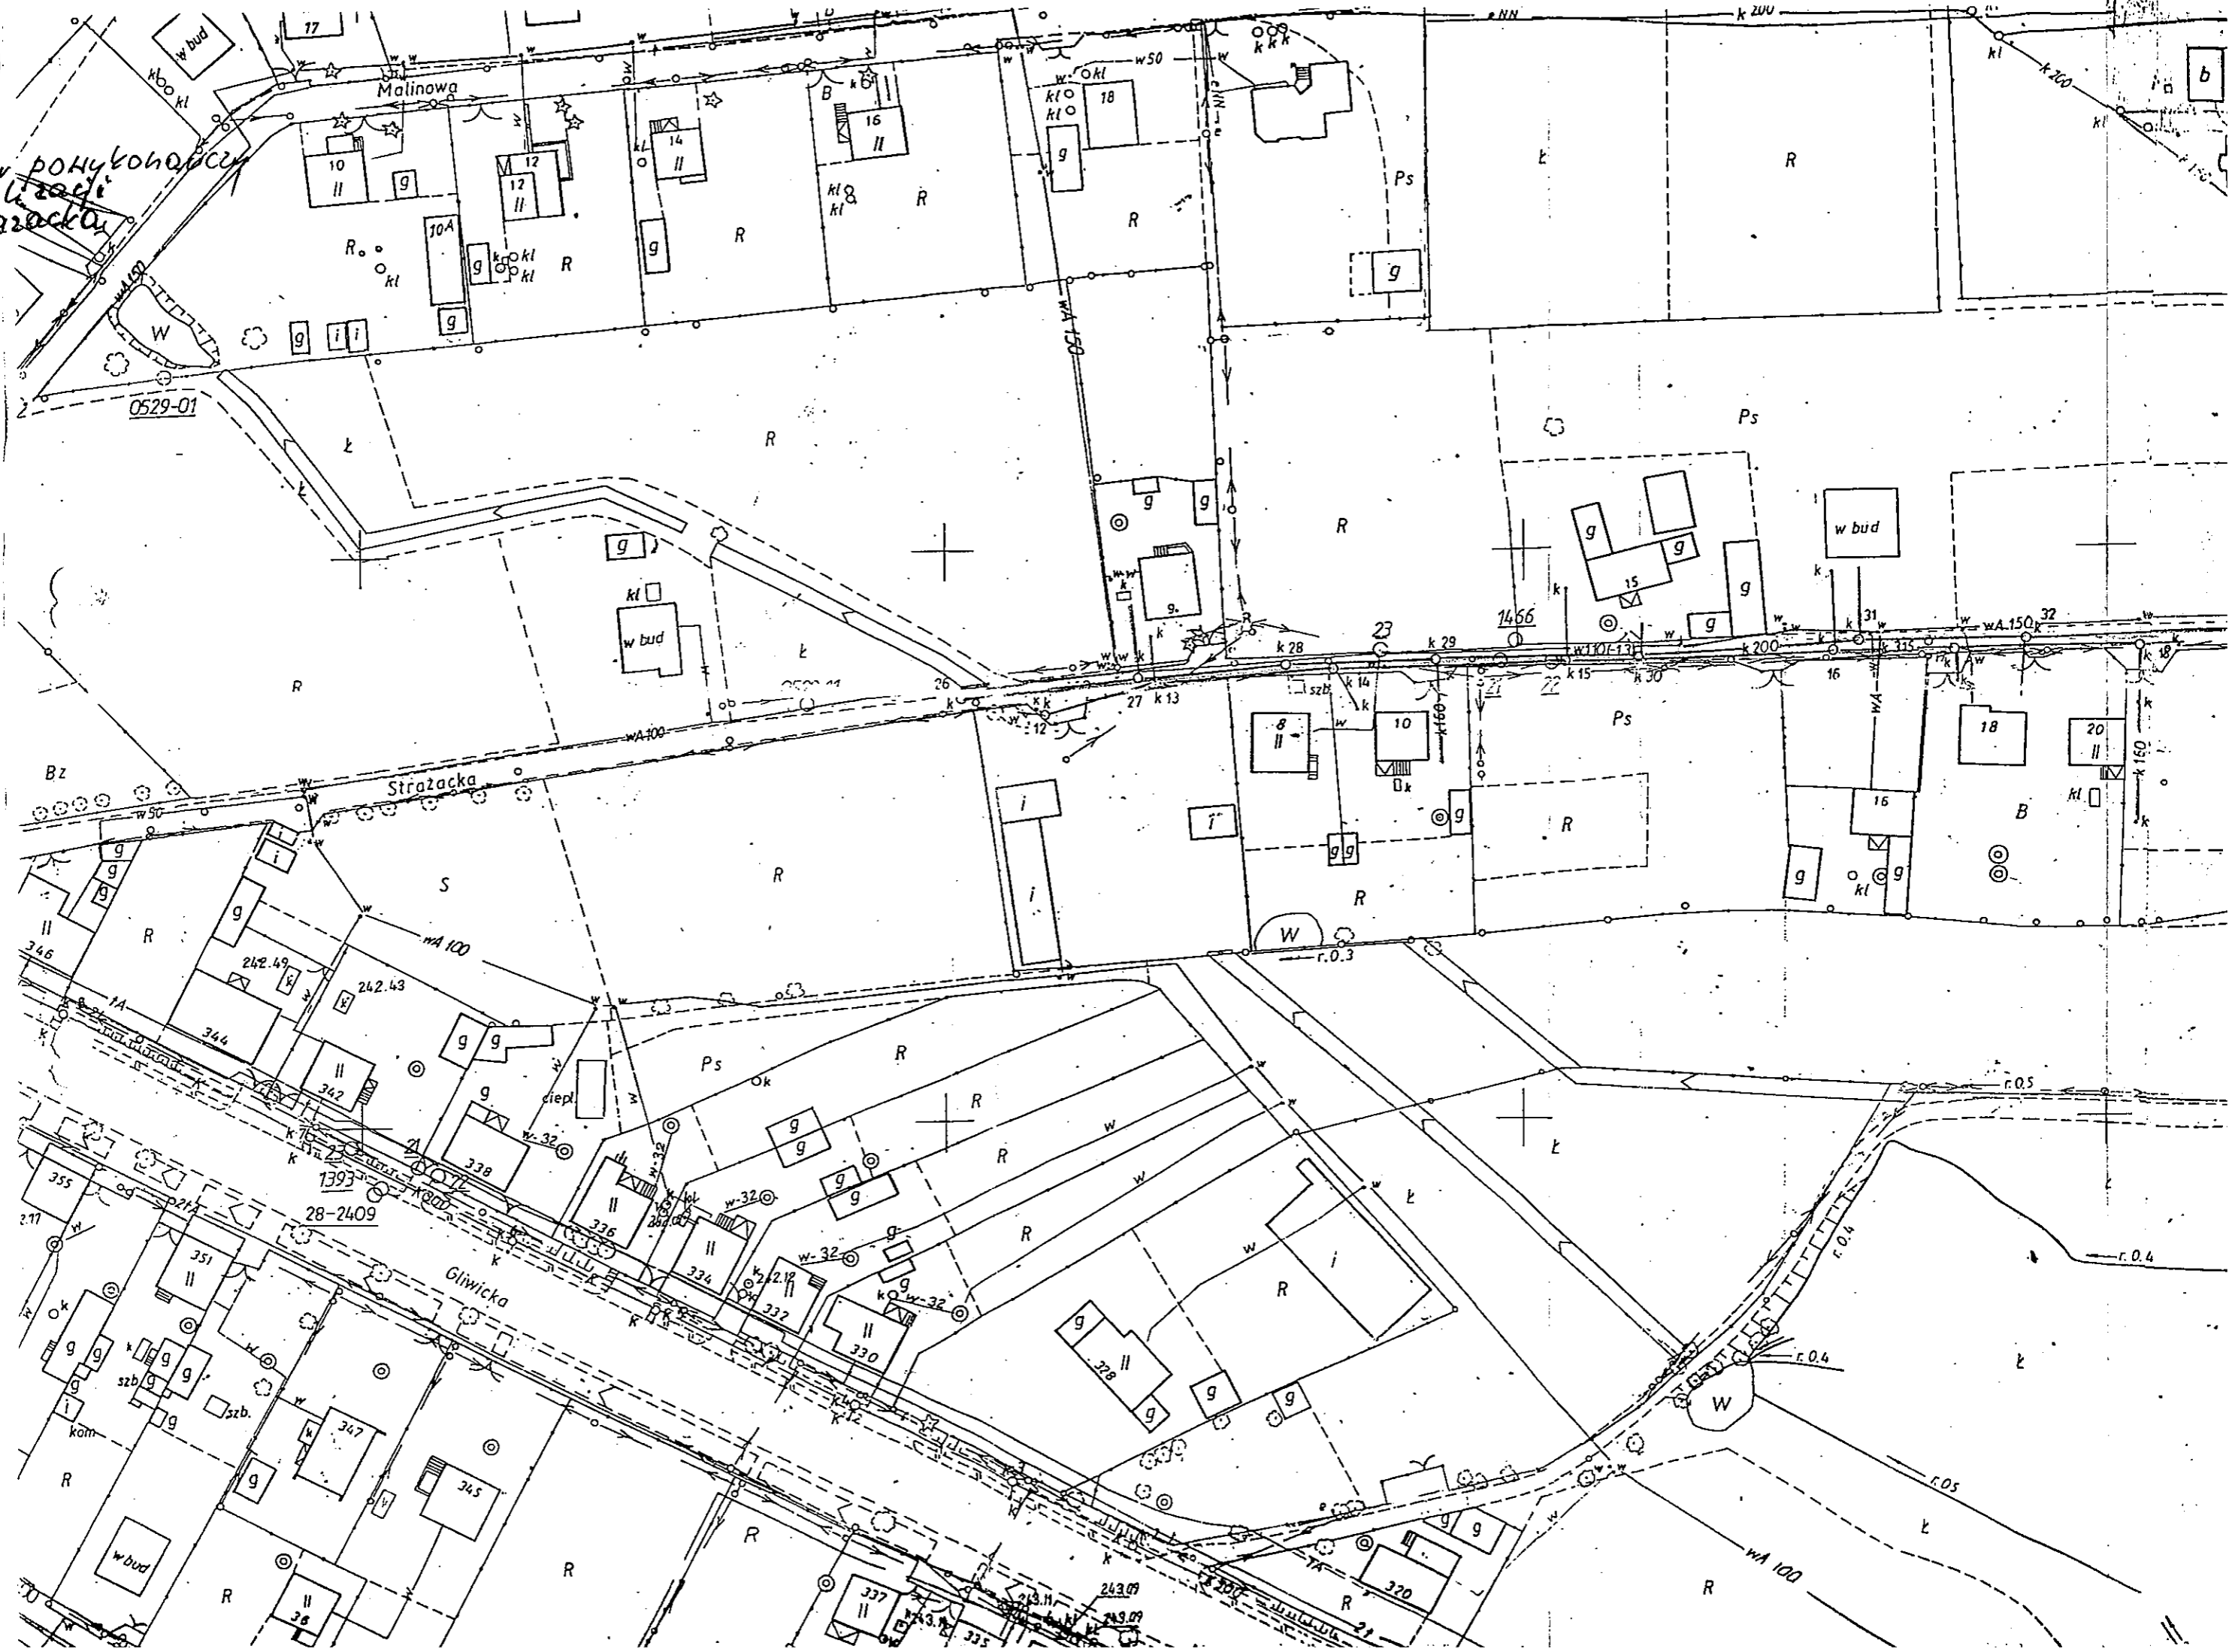

ul. Strażacka

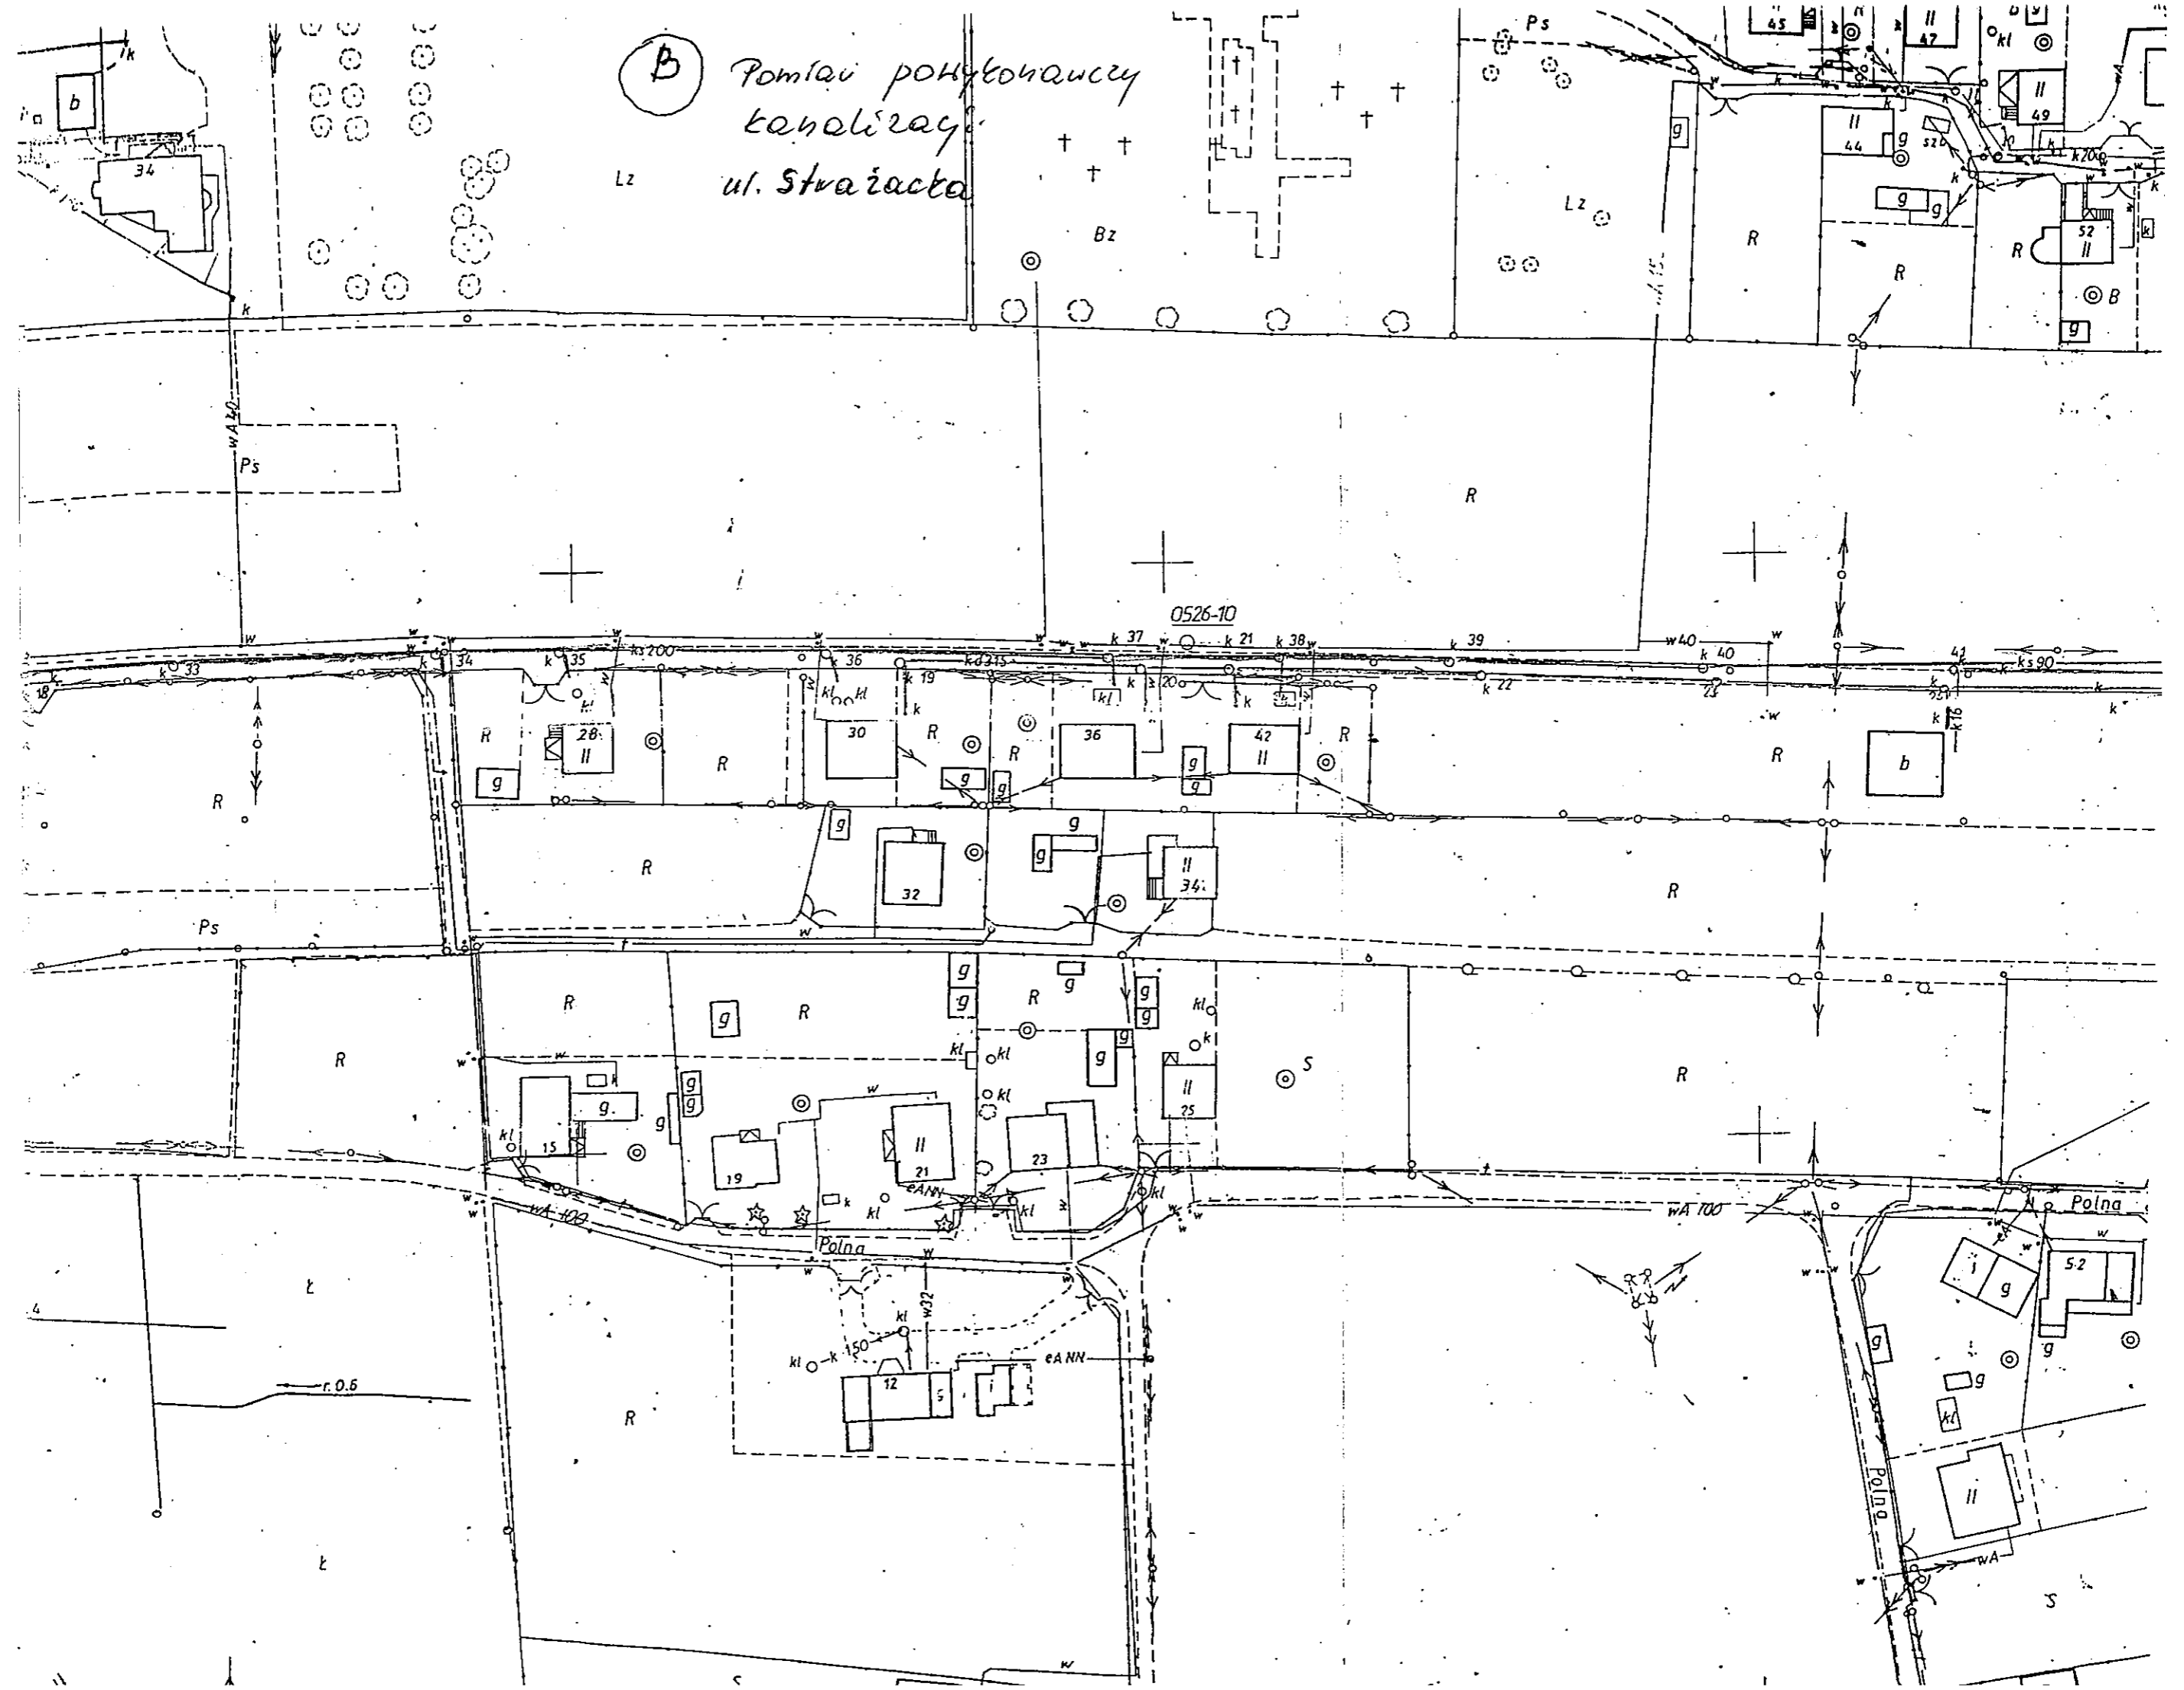

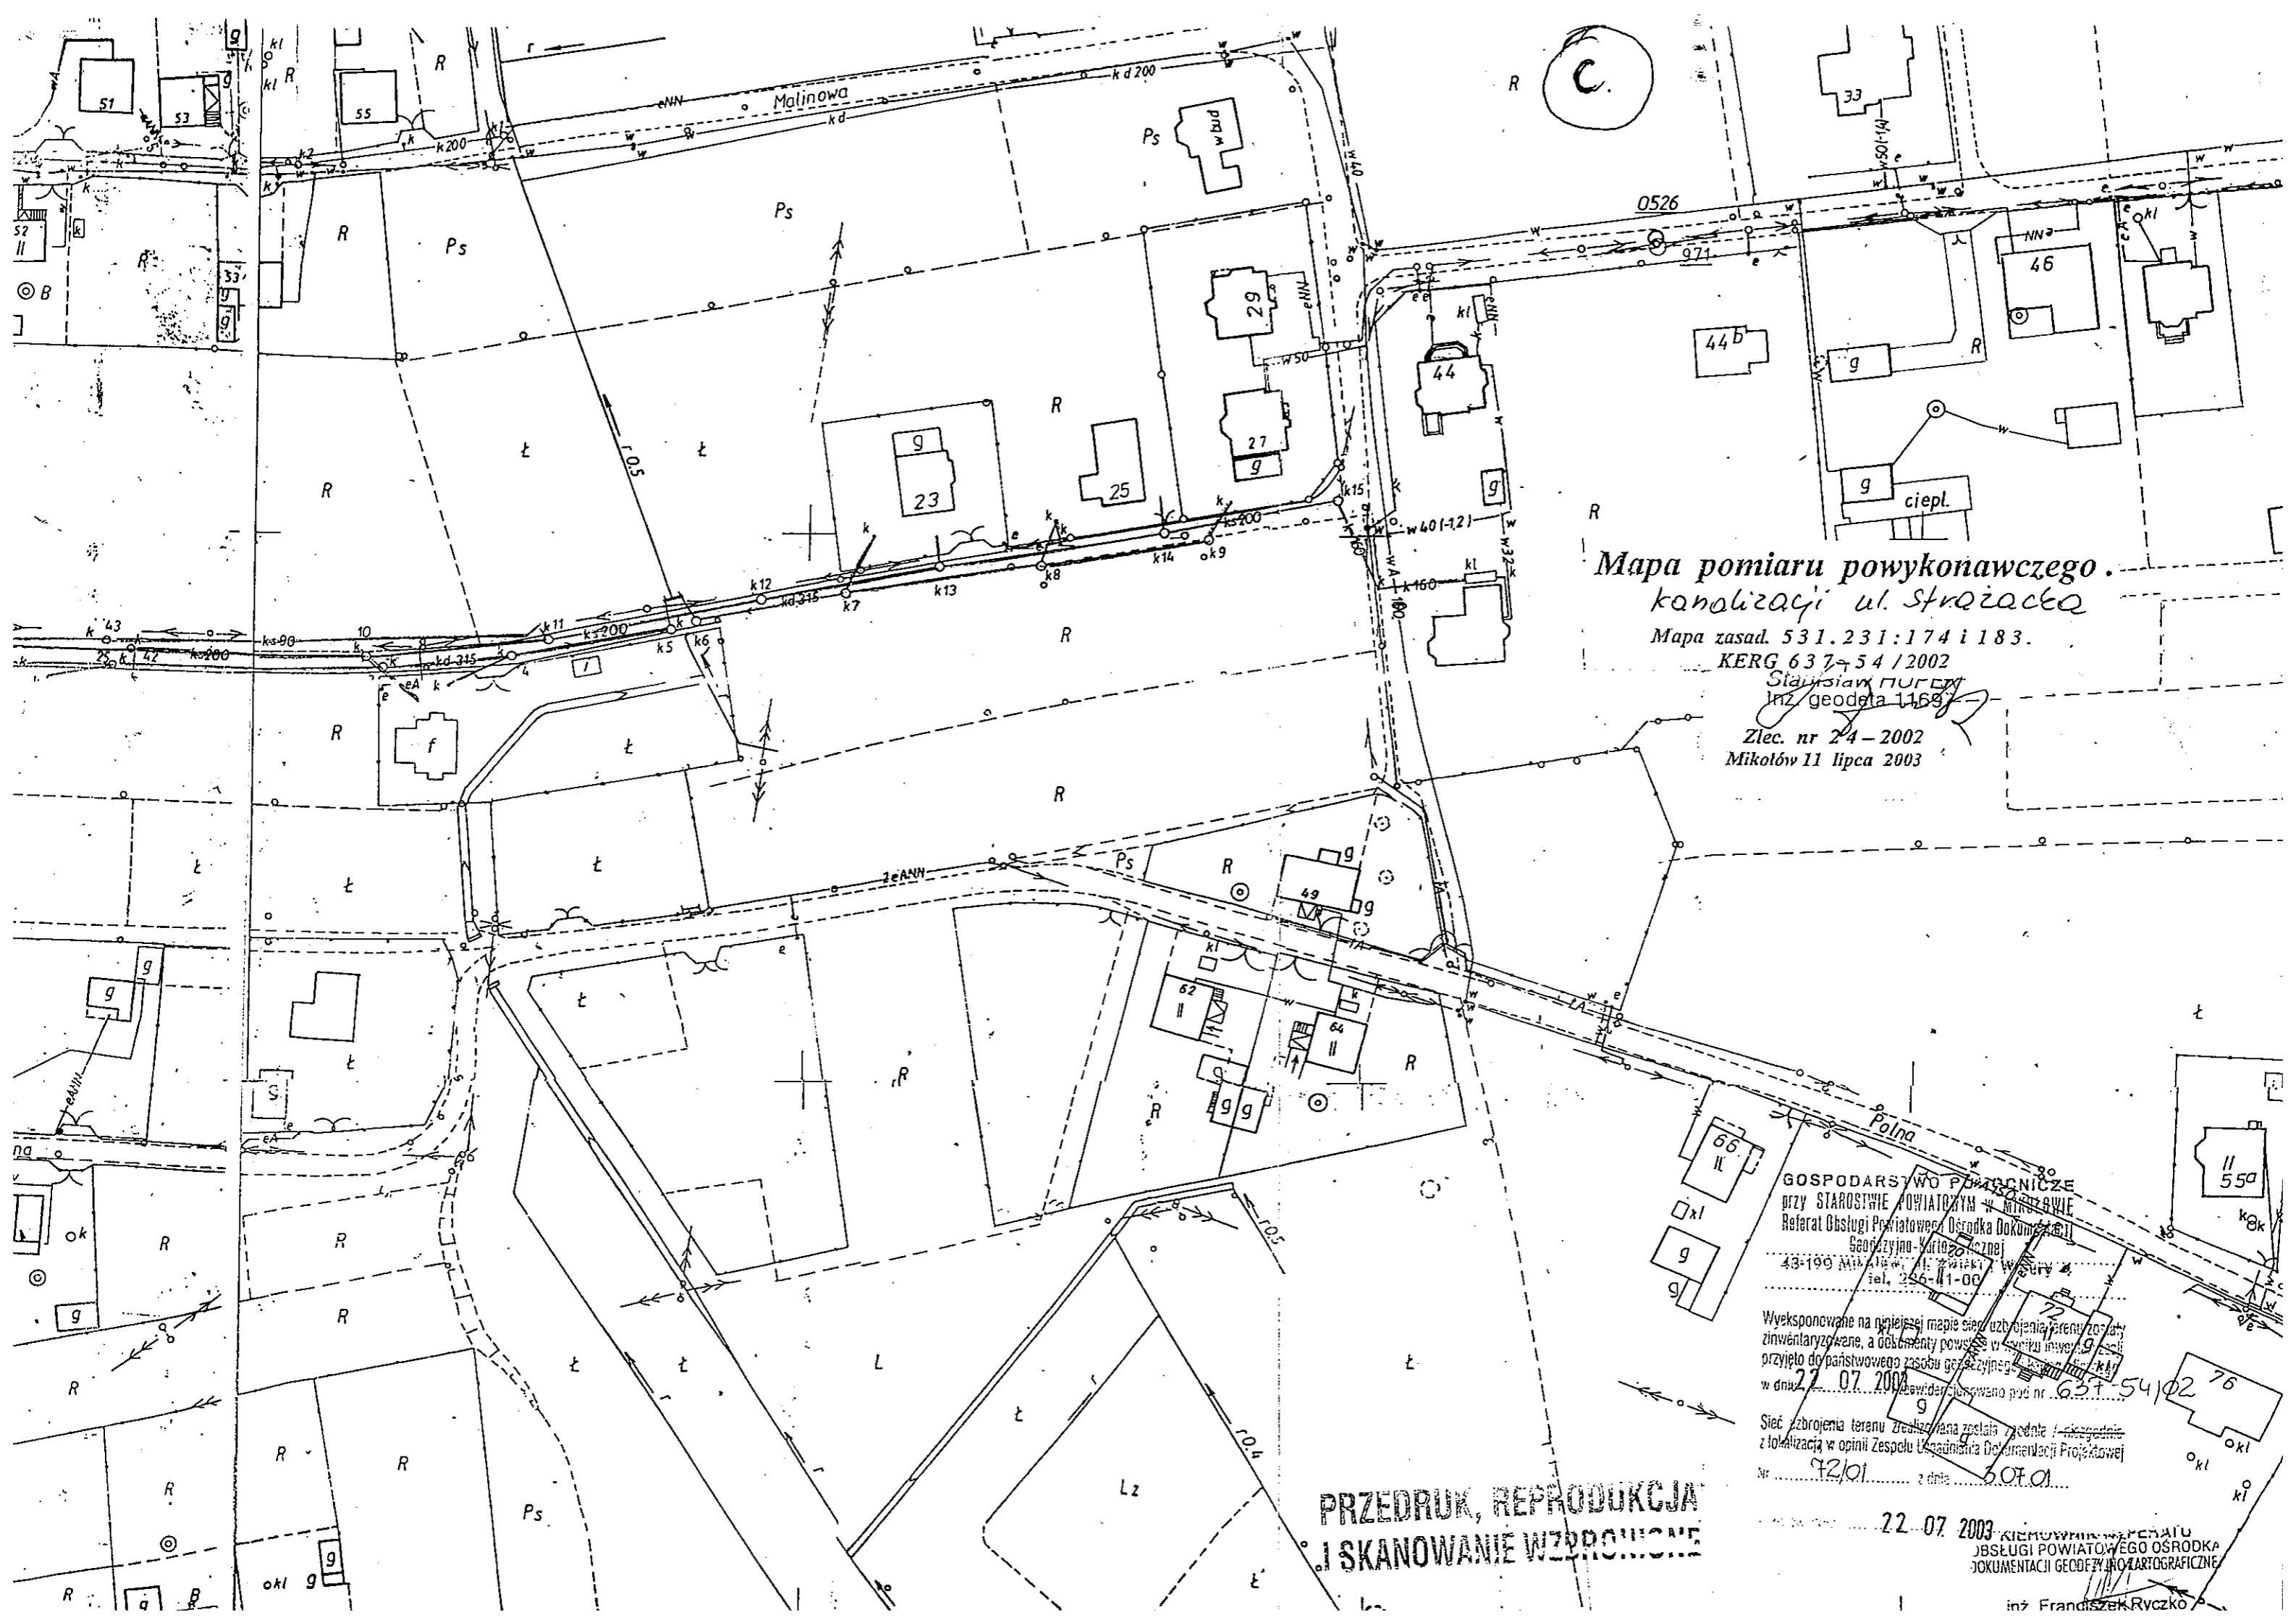

**Mapa pomiaru powykonawczego.
kanalizacji ul. Strazacka**

Mapa zasad. 531.231:174 i 183.

KERG 637-54/2002

Stanisław MUREK
Inż. geodeta 1168

Zlec. nr 24-2002
Mikotów 11 lipca 2003

przy STAROSTWIE POWIATOWYM w MIKOTOWIE
Referat Obsługi Powiatowego Ośrodka Dokumentacji
Geodezyjno-Kartograficznej
43-199 Mikotów, ul. Żwirki i Wigury 2
tel. 256-41-00

Wyeksponowane na niniejszej mapie sieci uzbrojenia terenu zostały
zinventoryzowane, a dokumenty powyższe w wyniku inwestycji
przyjęto do państwowego zasobu geodezyjno-kartograficznego

Sieć uzbrojenia terenu zrealizowana została zgodnie z projektem
z lokalizacją w opinii Zespołu Usług Inżynierskich i Dokumentacji Projektowej


**PRZEDRUK, REPRODUKCYJA

22.07.2003
JBSŁUGI POWIATOWEGO OŚRODKA
DOKUMENTACJI GEODEZYJNO-KARTOGRAFICZNEJ

Inż. Franciszek Ryczko

A


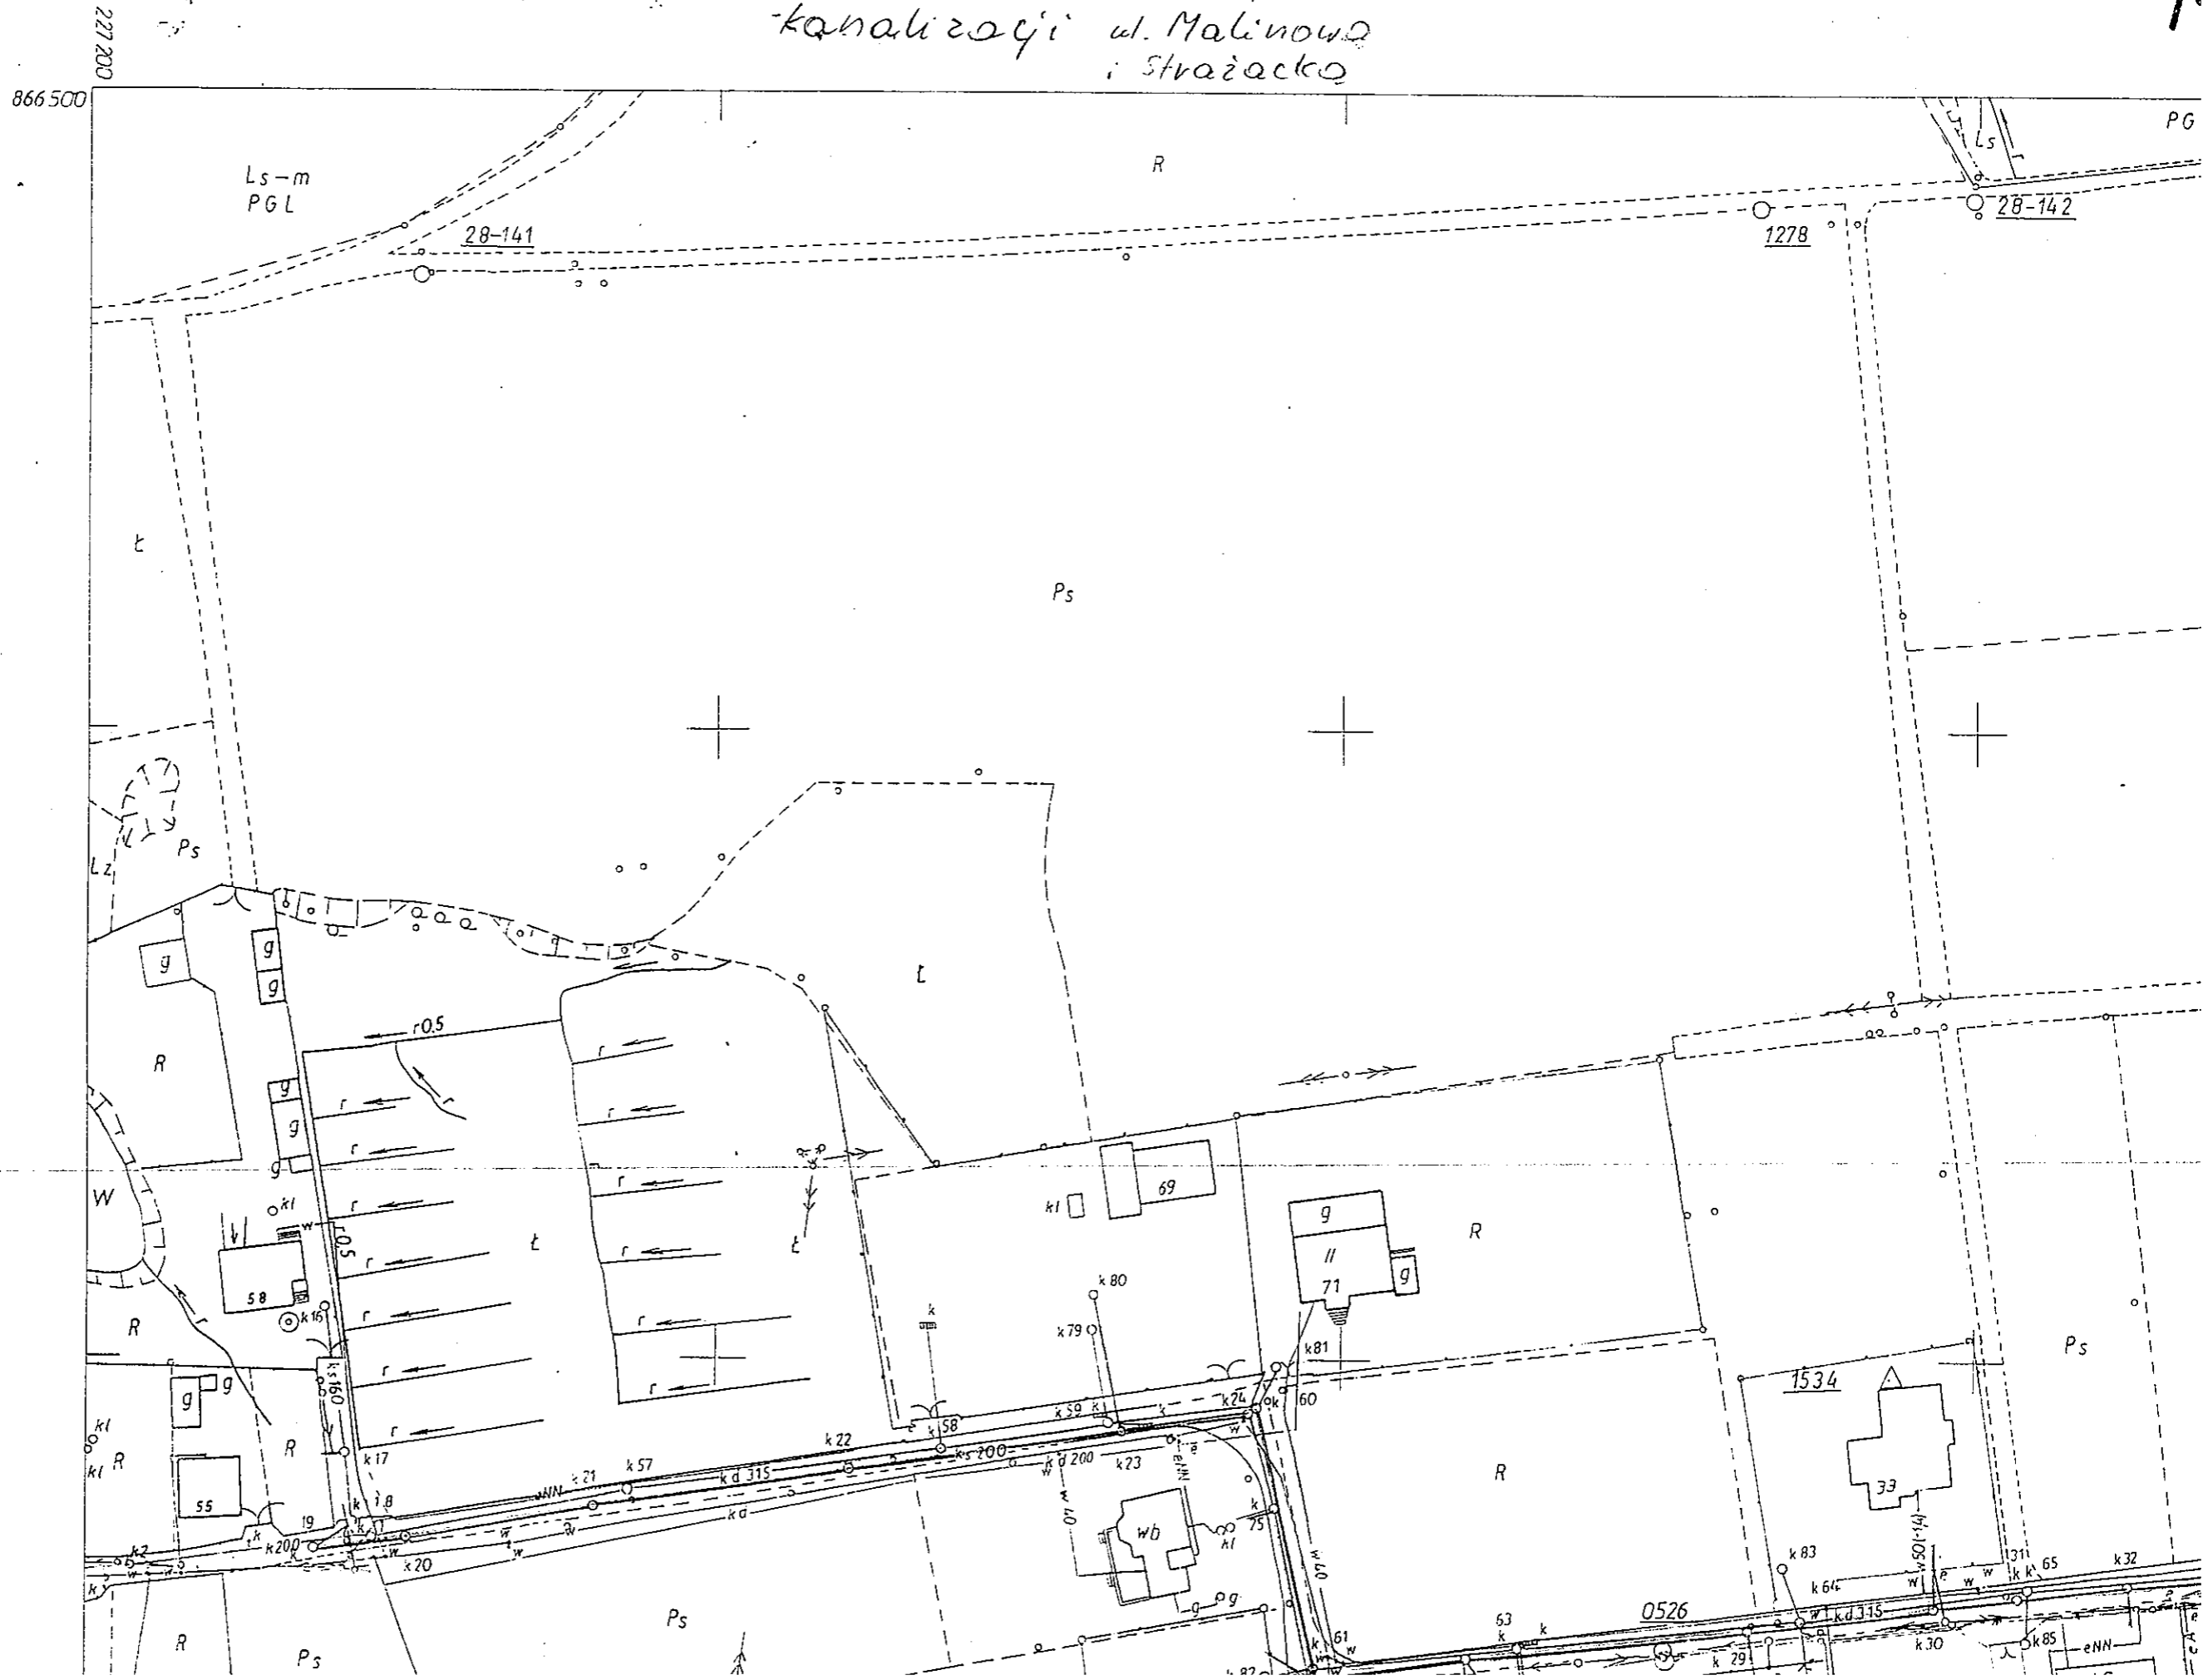

MIKOŁÓW woj. katowickie

(B)

Pomiar powyższości
kanalizacji ul. Malinowa
i Strażacka




Plan - Ocena stanu technicznego sieci
Halenki K...



16 MAJ 2001
Przedstawicielstwa
Przewodniczący Zespołu
Pracowni Inżynierskiej
Nr uprawnień 2719

PRZEDSIĘWZIĘCIE
I KANALIZACJI Sp. z o.o.
Ruda Śląska
ul. Rynek 13-15
41-808 Ruda Śląska

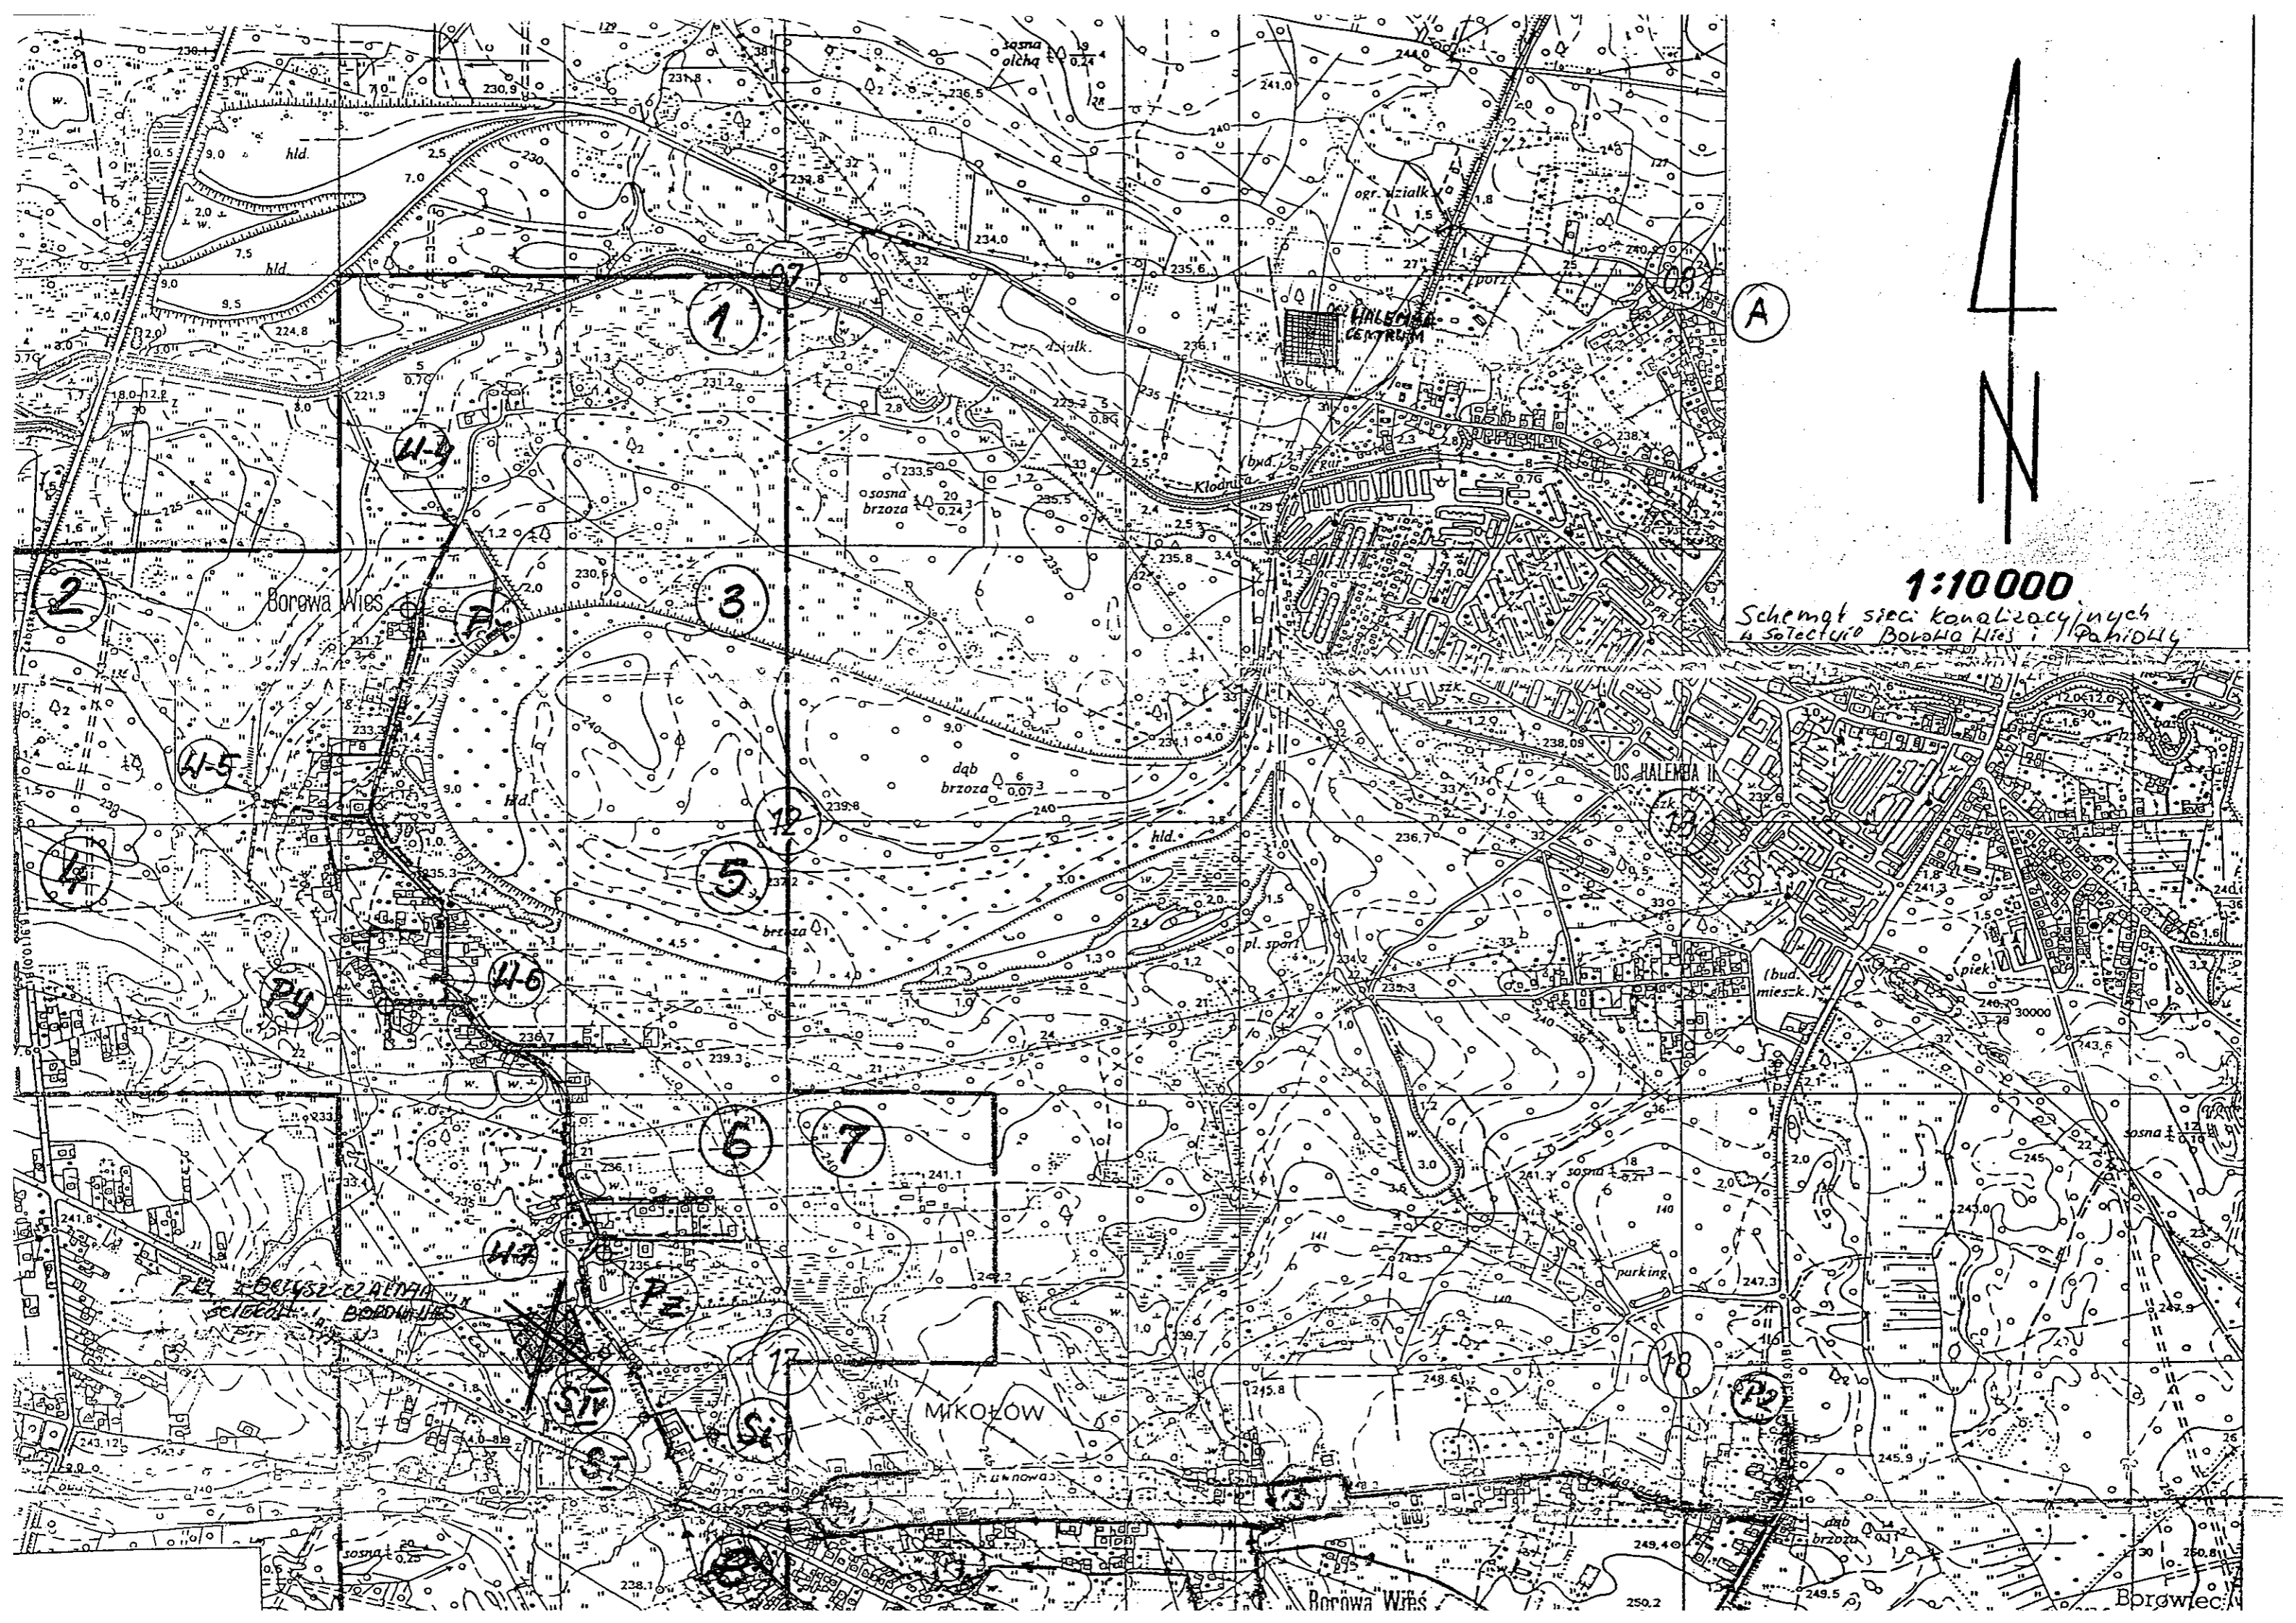

(A)



1:10000

Schemat sieci kanalizacyjnych
w sołectwie Borowa Wieś i Mikołów

(1)

(2)

(3)

(4)

(5)

(6)

(7)

(8)

(9)

(10)

(11)

(12)

(13)

(14)

(15)



(16)

(17)

(18)

(19)


(20)

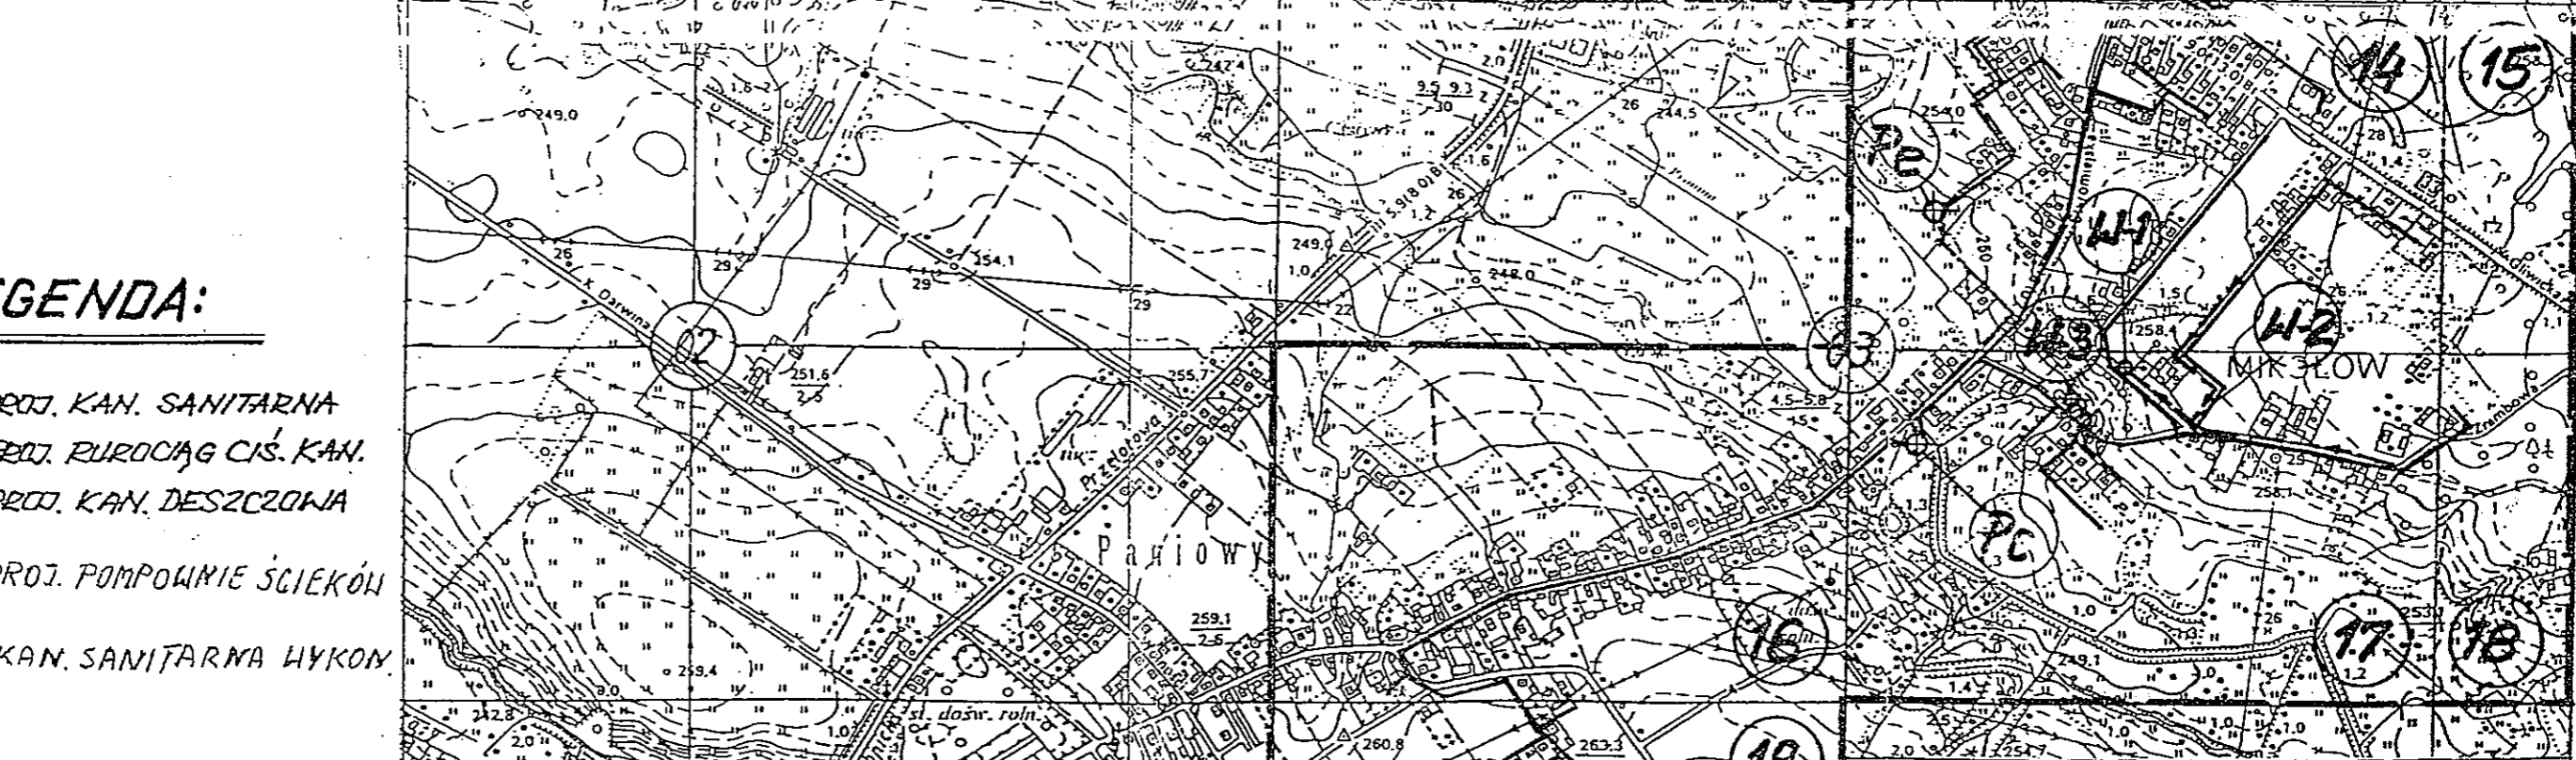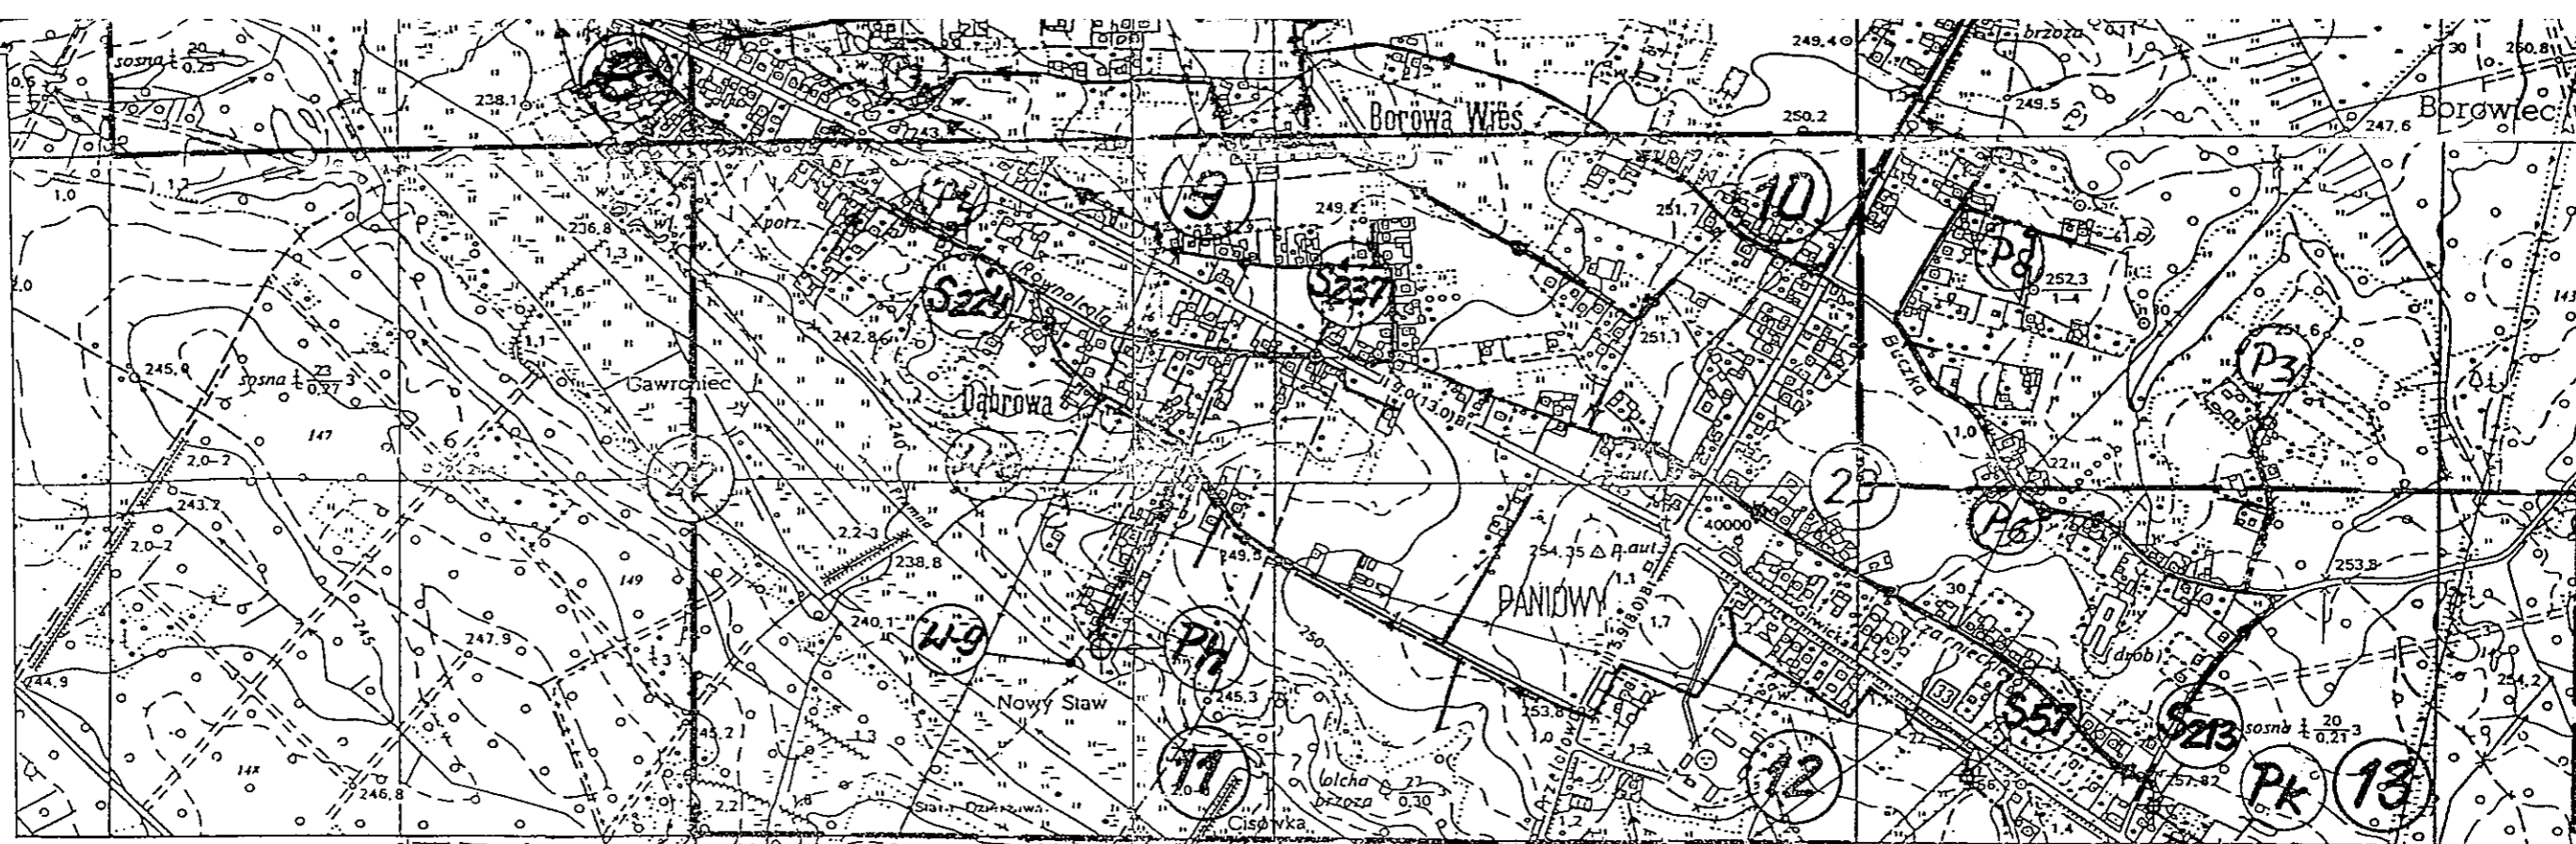


B

LEGENDA:

- PROJ. KAN. SANITARNA
- - - PROJ. RUROCIĄG CIŚ. KAN.
- - -> PROJ. KAN. DESZCZOWA
- P ○ PROJ. POMPOWNIE ŚCIEKÓW
- KAN. SANITARNA WYKON.

 OCZYSZCZALNIA "HALEMBIA CENTRUM"

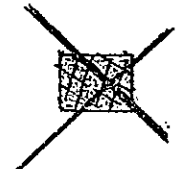 PLAN. OCZYSZCZALNIA ŚCIEKÓW
BOROWA WIEŚ
z której zrezygnowano
dla tłoczenia ścieków
do oczyszczalni "HALEMBIA
CENTRUM"

ORIENTACJA
SCHEMAT SIĘCI KANALIZACYJNYCH
W SOLECTWIE BOROWA WIEŚ I PANIOWY
W MIKOŁOWIE
1:10000

(C)

GEODETA
Miroslaw HOPEK
41-706 RUDA SLASKA
ul. Pakuly 37 - Halemba
tel. 44-60-046, 0501 450857
NIP 641-204-69-48

Pomiar powyższy kanałizacji
ul. Malinowa i Stawicka

KERG 637 - 58 / 2003

Zestawienie wykonanych prac :

Jezdnia : 4075,00 m²
Krawężnik..... 627,95. m

Kanalizacja sanitarna

Długość ciągu o 2001097,00 m
Długość ciągu o 160 41,37 m
Długość sięgaczy o 160 / 39 sztuk /649,63

Studnie kanal. sanit. typu kessel o 1000..... 42 szt.
Studnia rewizyjna kanalizacji sanitarnej o 1000 2 szt.
Studnie kanal. sanit. typu wawin o 425..... 11 szt.

Kanalizacja tłoczna / od zaślepki 364 przez k:9,8,1,77,76 do 50 / 341,2 m
Studnie czyszczące na trasie rurociągu tłoczego 5 szt.

Kanalizacja deszczowa


Długość ciągu o 315 553,78 m
Długość ciągu o 200 34,06
Długość sięgaczy o 160 / 12 sztuk / 150,16 m


Studnie kanalizacyjne betonowe o 1200 16 szt.
Studzienki inspekcyjne nad sięgaczami o 425 13 szt.

Ogólna długość sięgaczy o 160 799,79. m

Wpusty deszczowe uliczne 7 szt.

GEODETA
Miroslaw HOPEK
41-706 RUDA SLASKA
ul. Pakuly 37 - Halemba
tel. 44-60-046, 0501 450857
NIP 641-204-69-48

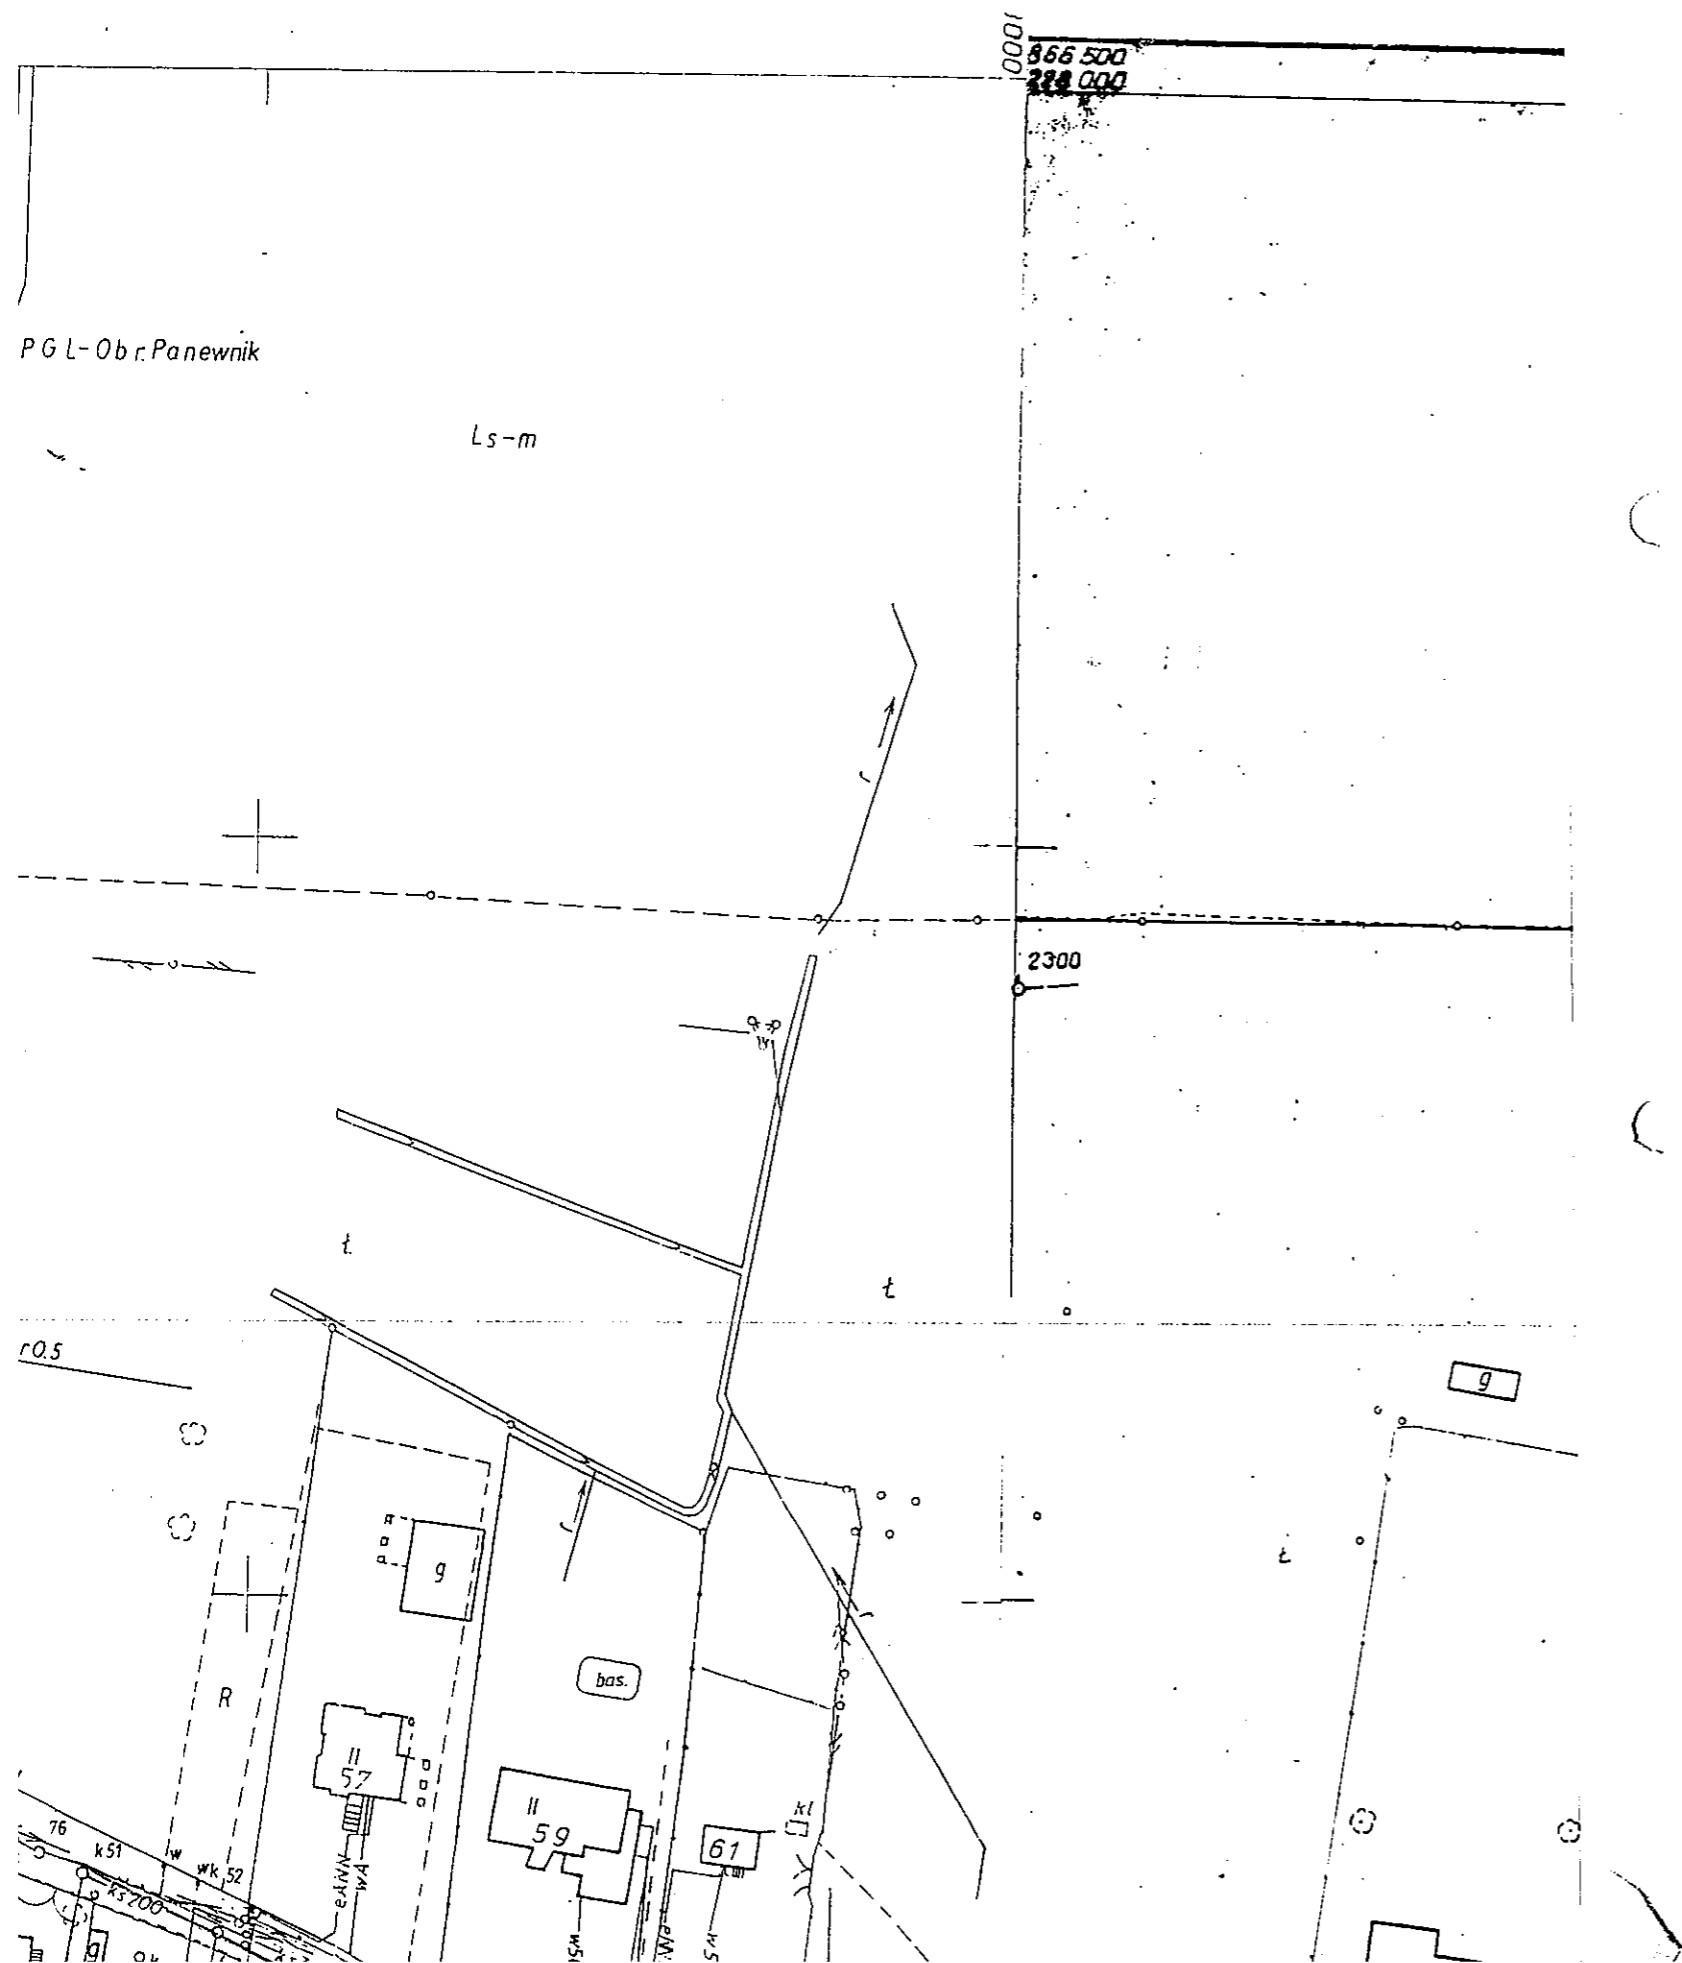

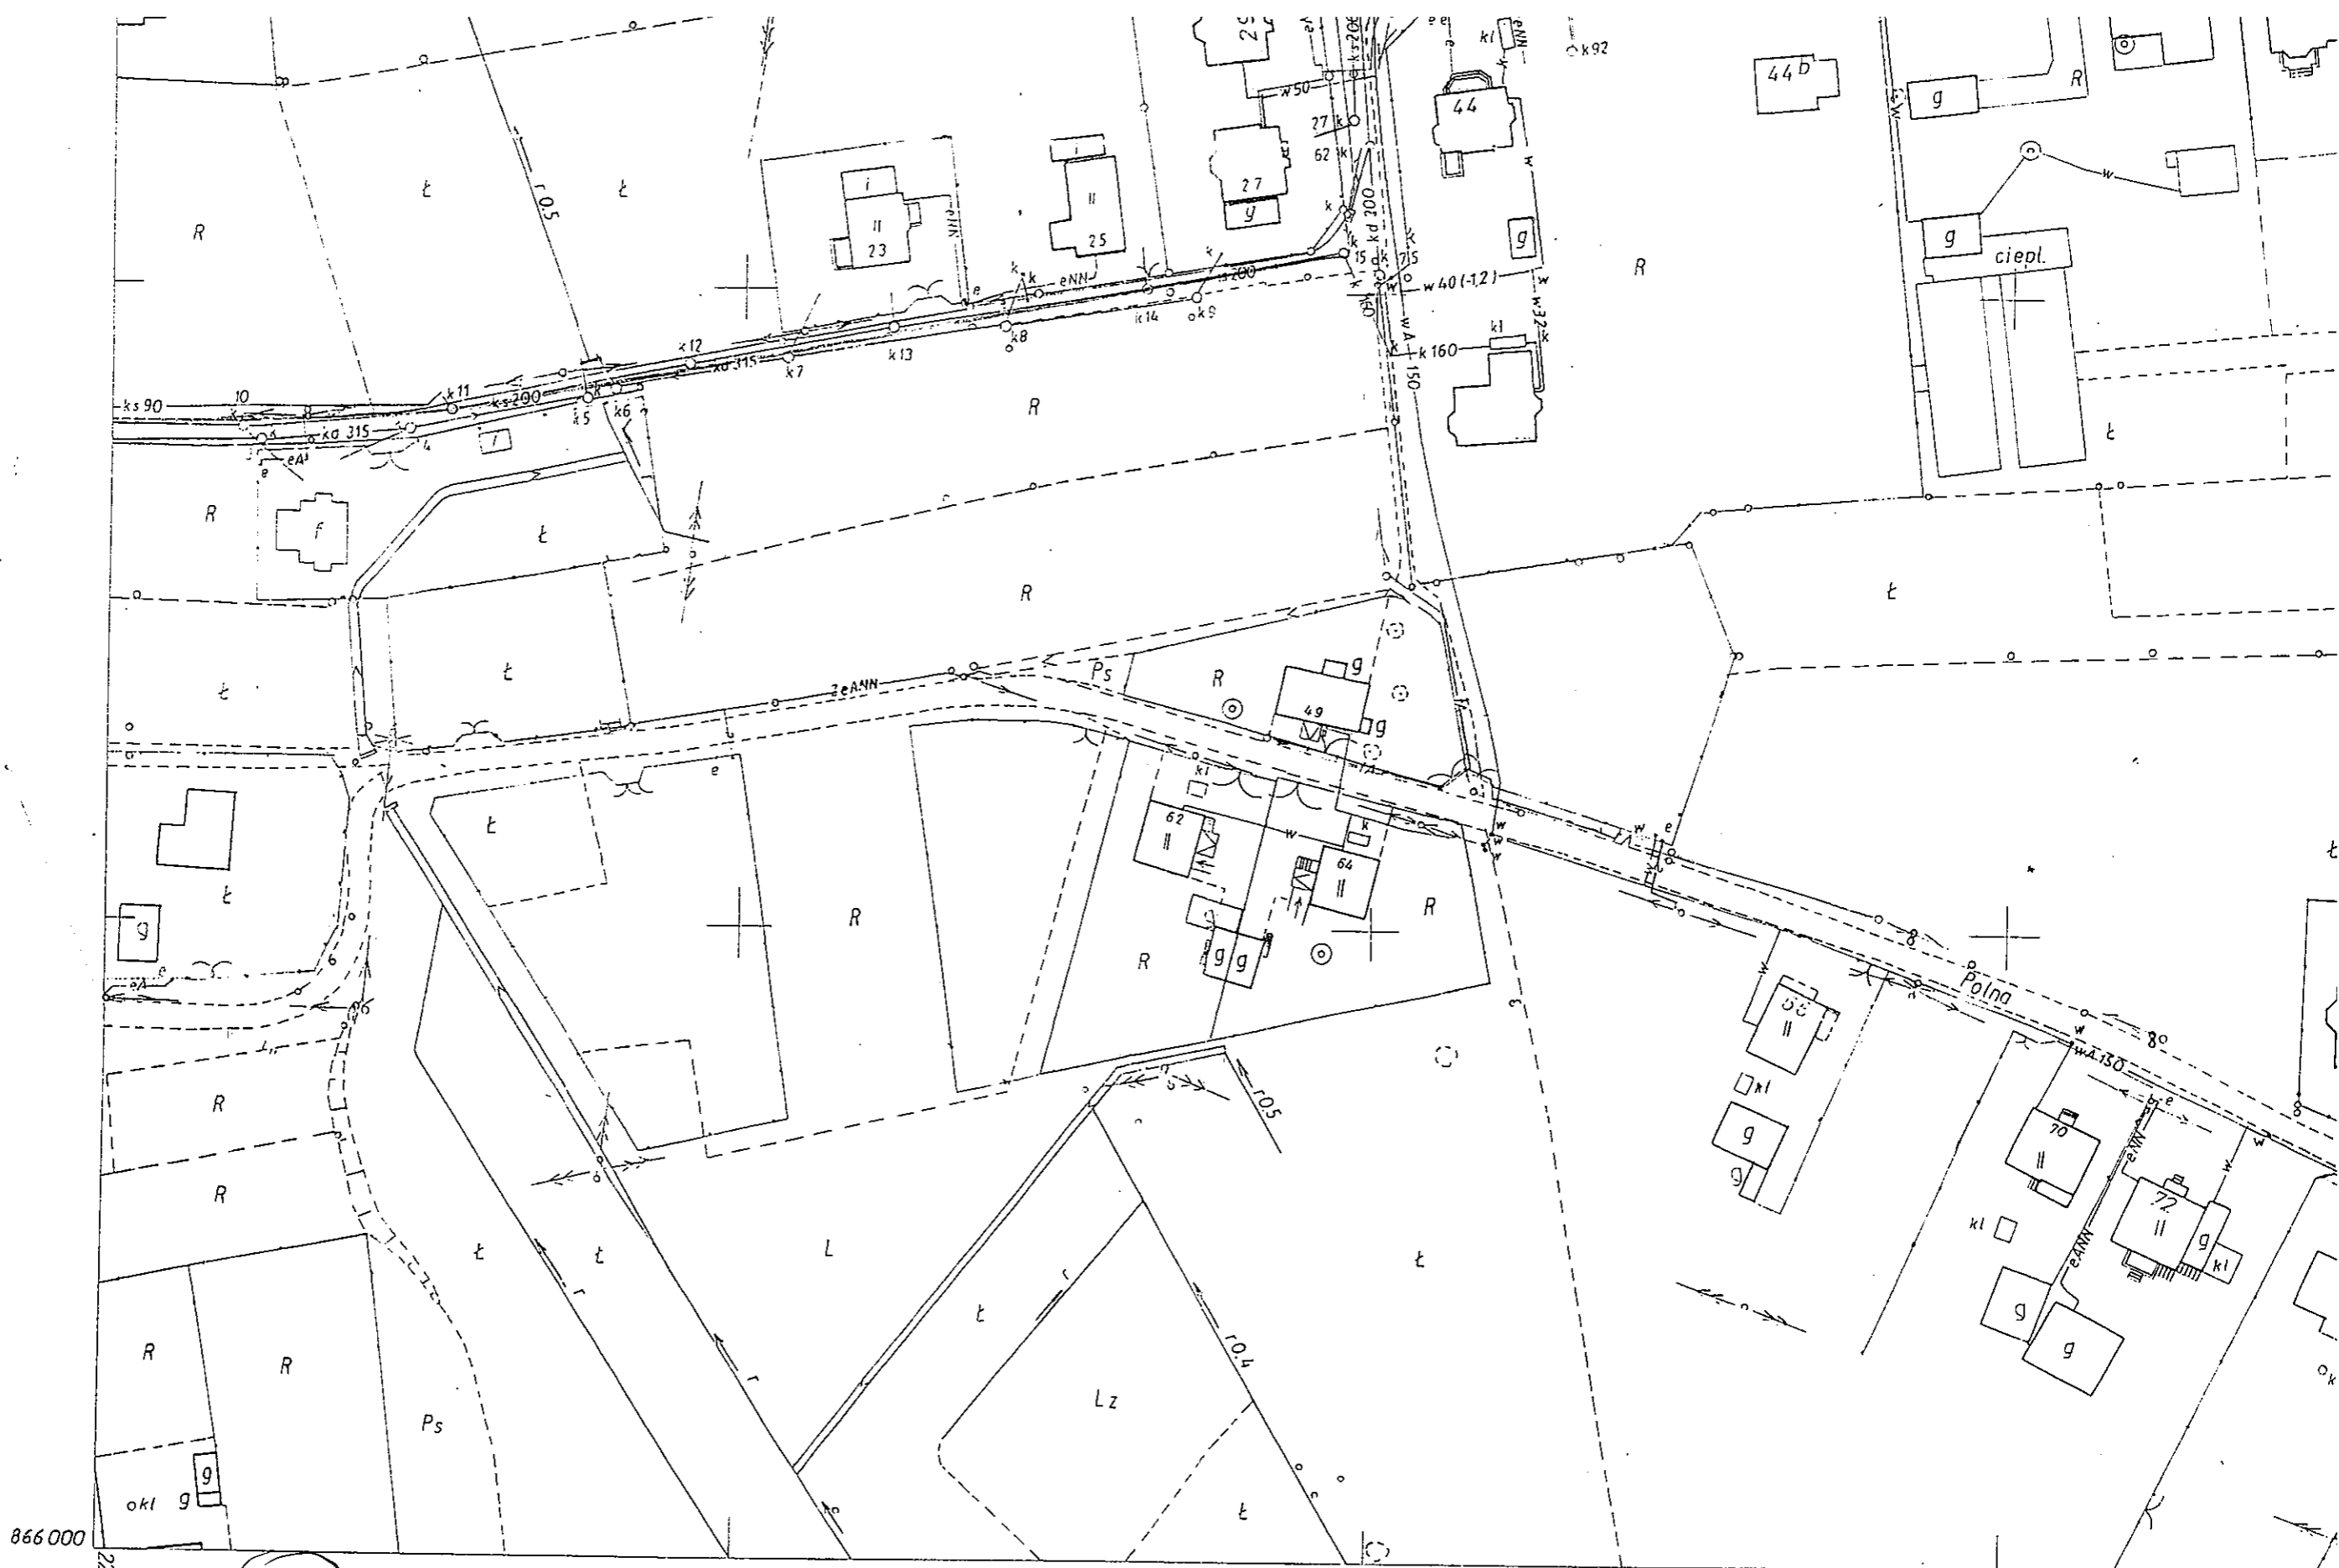

866 000
227 200

D Pomiar pokrycia sieci
kanalizacji ul. Malinowa - Stawiska
531.231.183
1:1000


MAPA ZASADNICZA

Założona w r. 1979 przez
OKRĘGOWE PRZEDSIĘBIORSTWO GEODEZYJNO-KARTOGRAFICZNE
w KATOWICACH

NAKLADKI TEMATYCZNE	
Sytuacji powierzchniowej	S
Rzeźby terenu	V




NAKLADKI TEMATYCZNE	
Sytuacji powierzchniowej	S
Rzeźby terenu	W

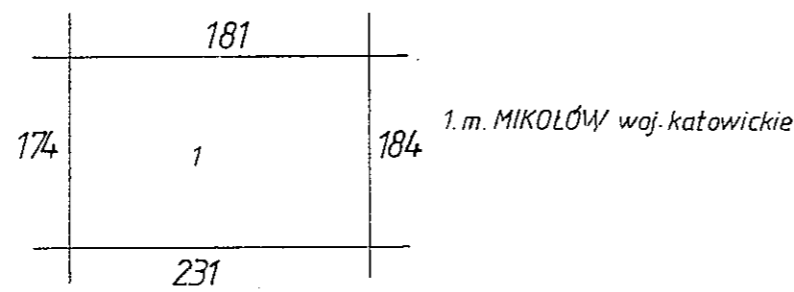

E


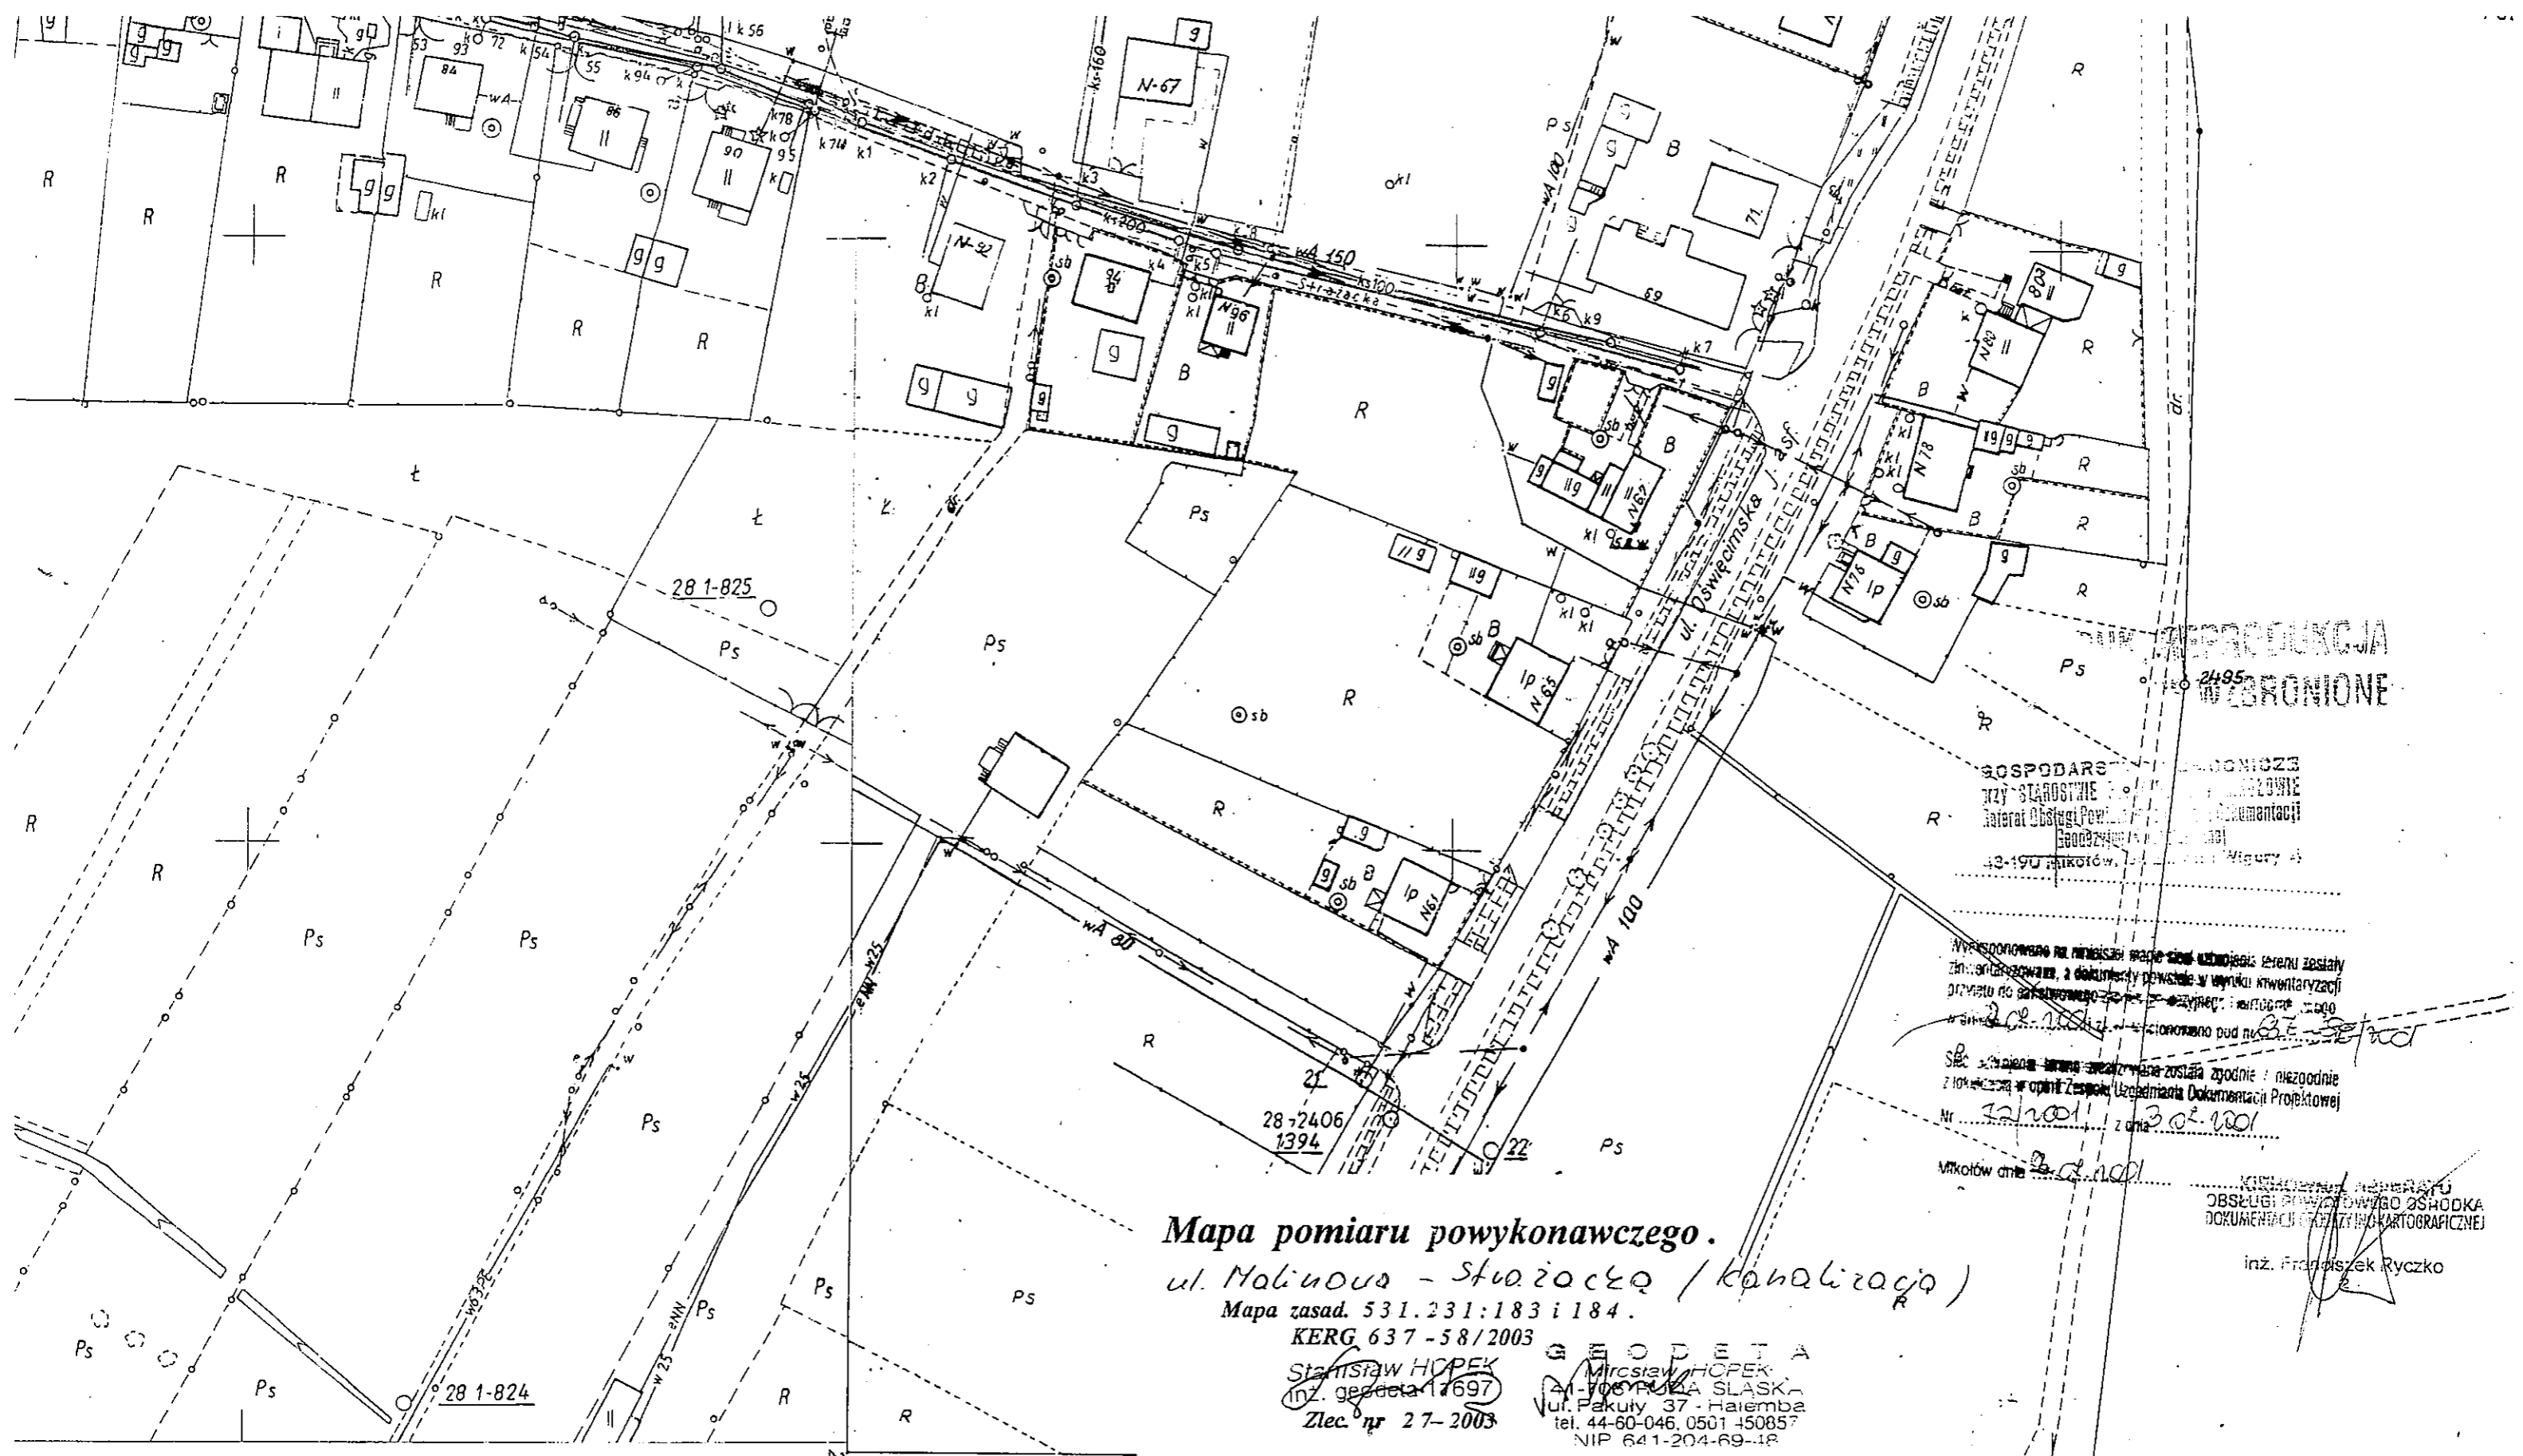

REPRODUKCYJA
W OBRONIONE

GOSPODARSTWO

Nr 122001 z dnia 3.02.2001

Mikotów dnia 3.02.2001
Kierownik Biura
OBSŁUGI POWIATOWEGO OSŁODKA
DOKUMENTACJI GEODEZYJNO-KARTOGRAFICZNEJ
inż. Franciszek Ryczko

Mapa pomiaru powykonawczego.
ul. Malinowa - Strojaczka (kanalizacja)
Mapa zasad. 531.231:183 i 184.

KERG 637-58/2003
inż. geodeta 17697
Zlec. nr 27-2003
GEODETA
Miroslaw HOPEK
ul. Pakuliy 37 - Halemba
tel. 44-60-046. 0501-450857
NIP 641-204-69-18

F Pomiar kanalizacji
ul. Malinowa - Strojaczka
531.231.184

- Legenda
- kanalizacja deszczowa
 - kanalizacja sanitarna
 - kanalizacja tłoczna

Mapa
1. Osnowa: układ państw.
Państwowe t
2. Pomiar: szczytów: w. i. k.